


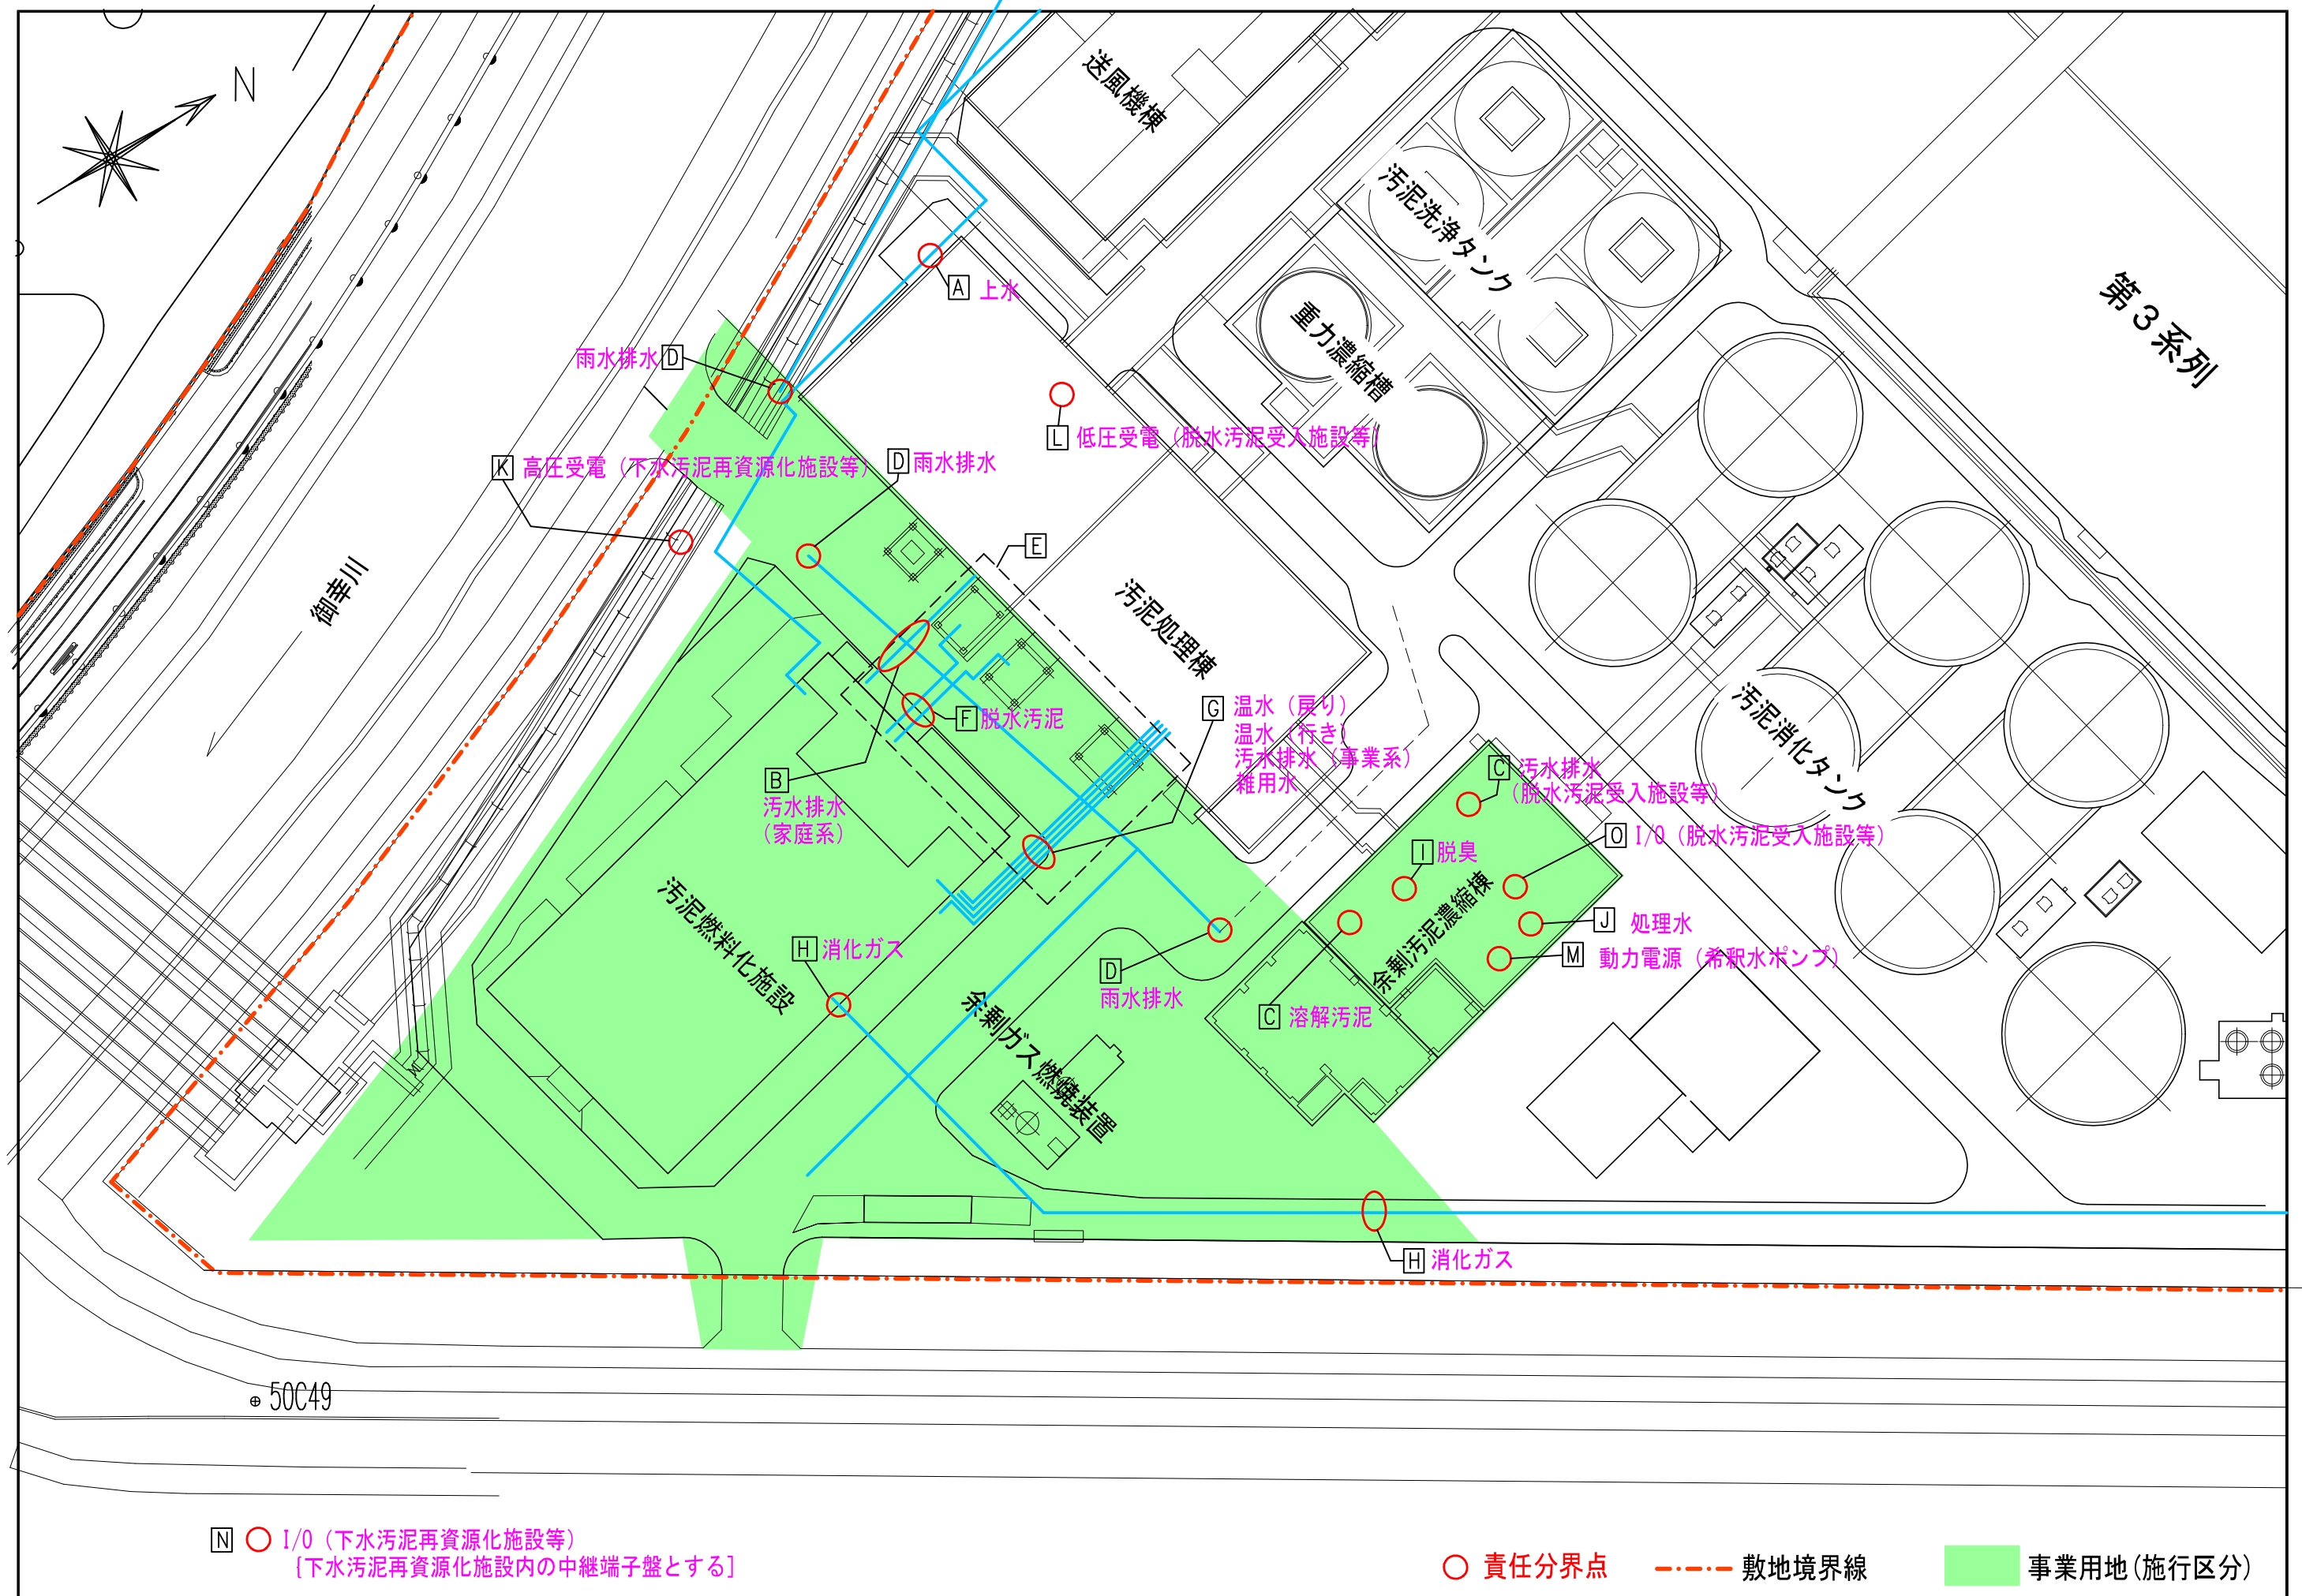


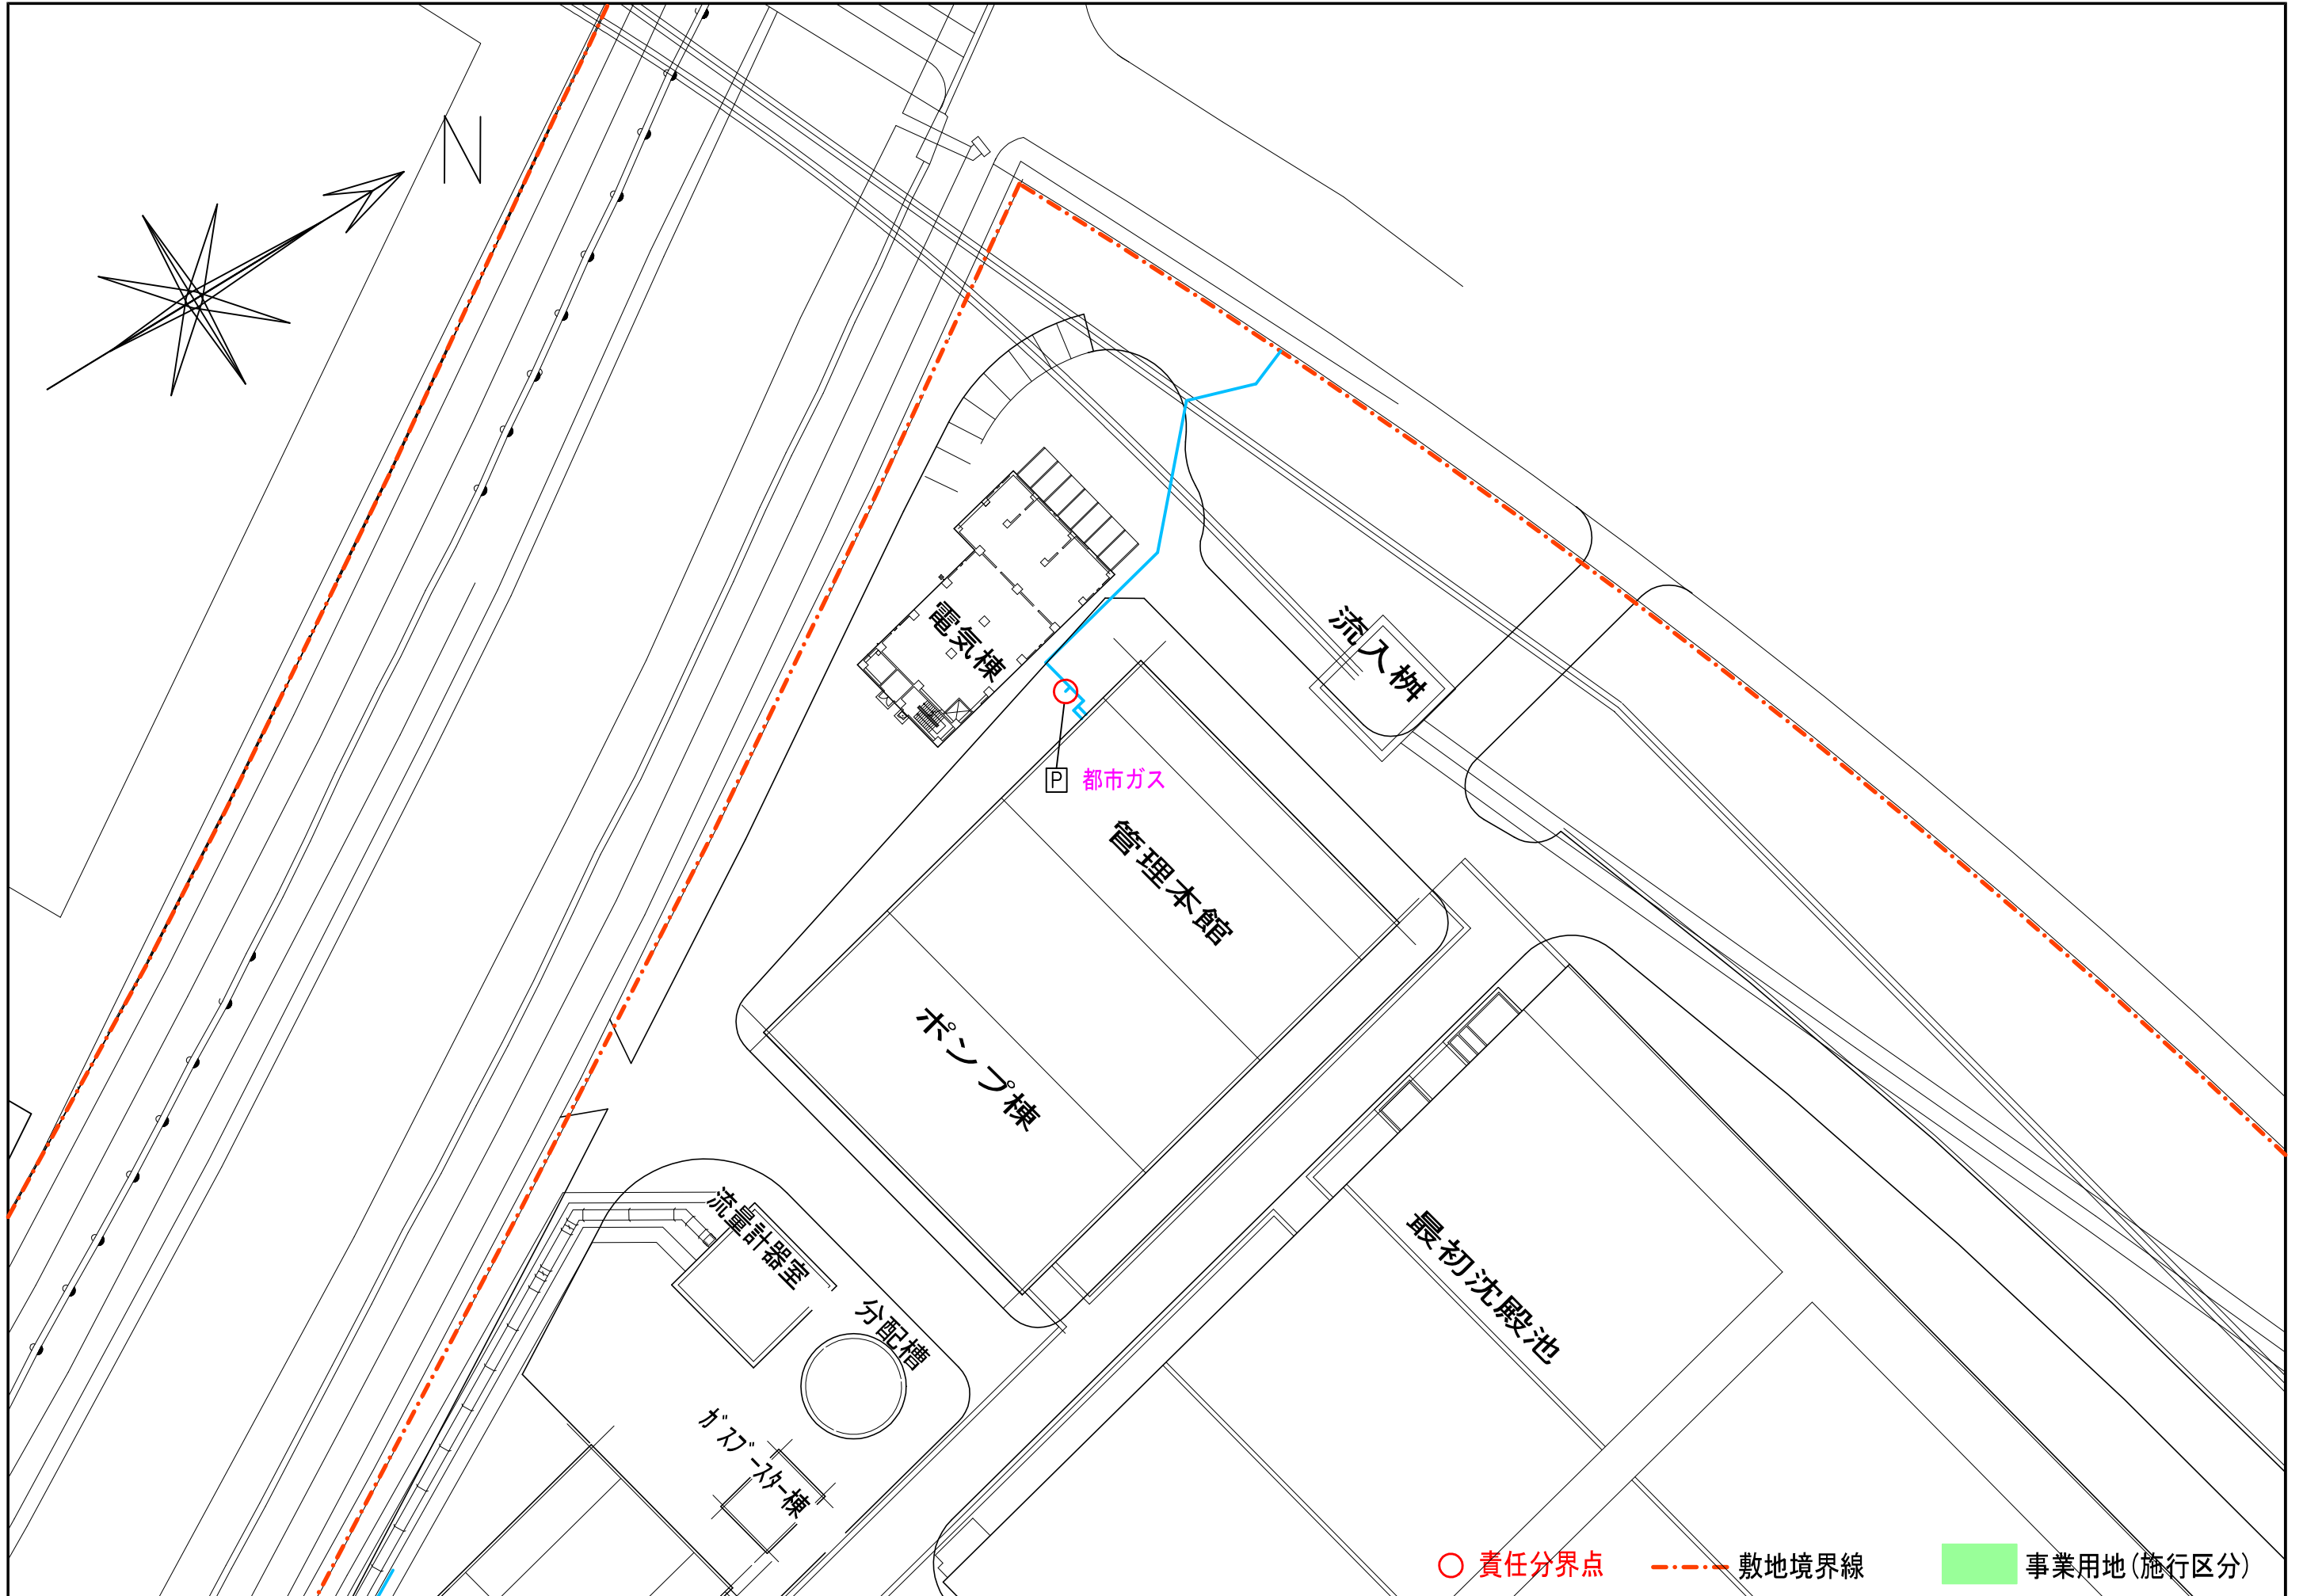

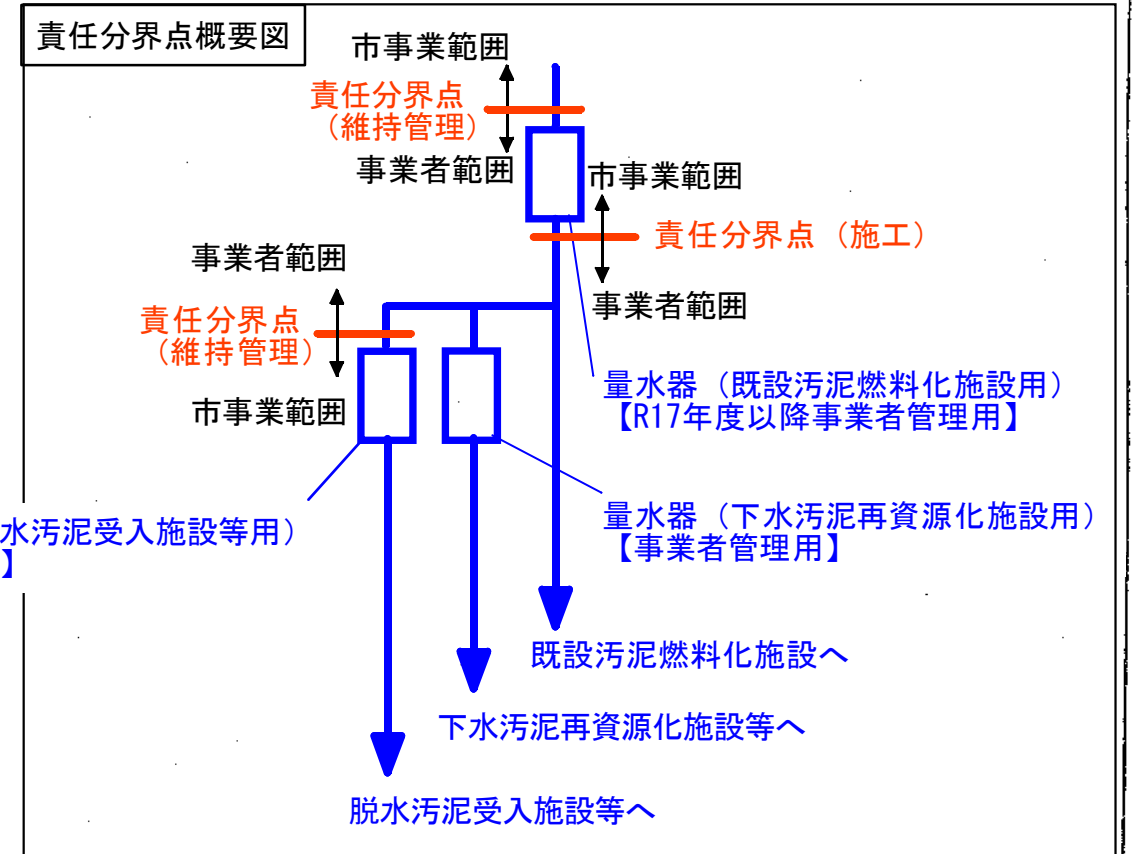



別紙4 責任分界点図（詳細）_土木

A

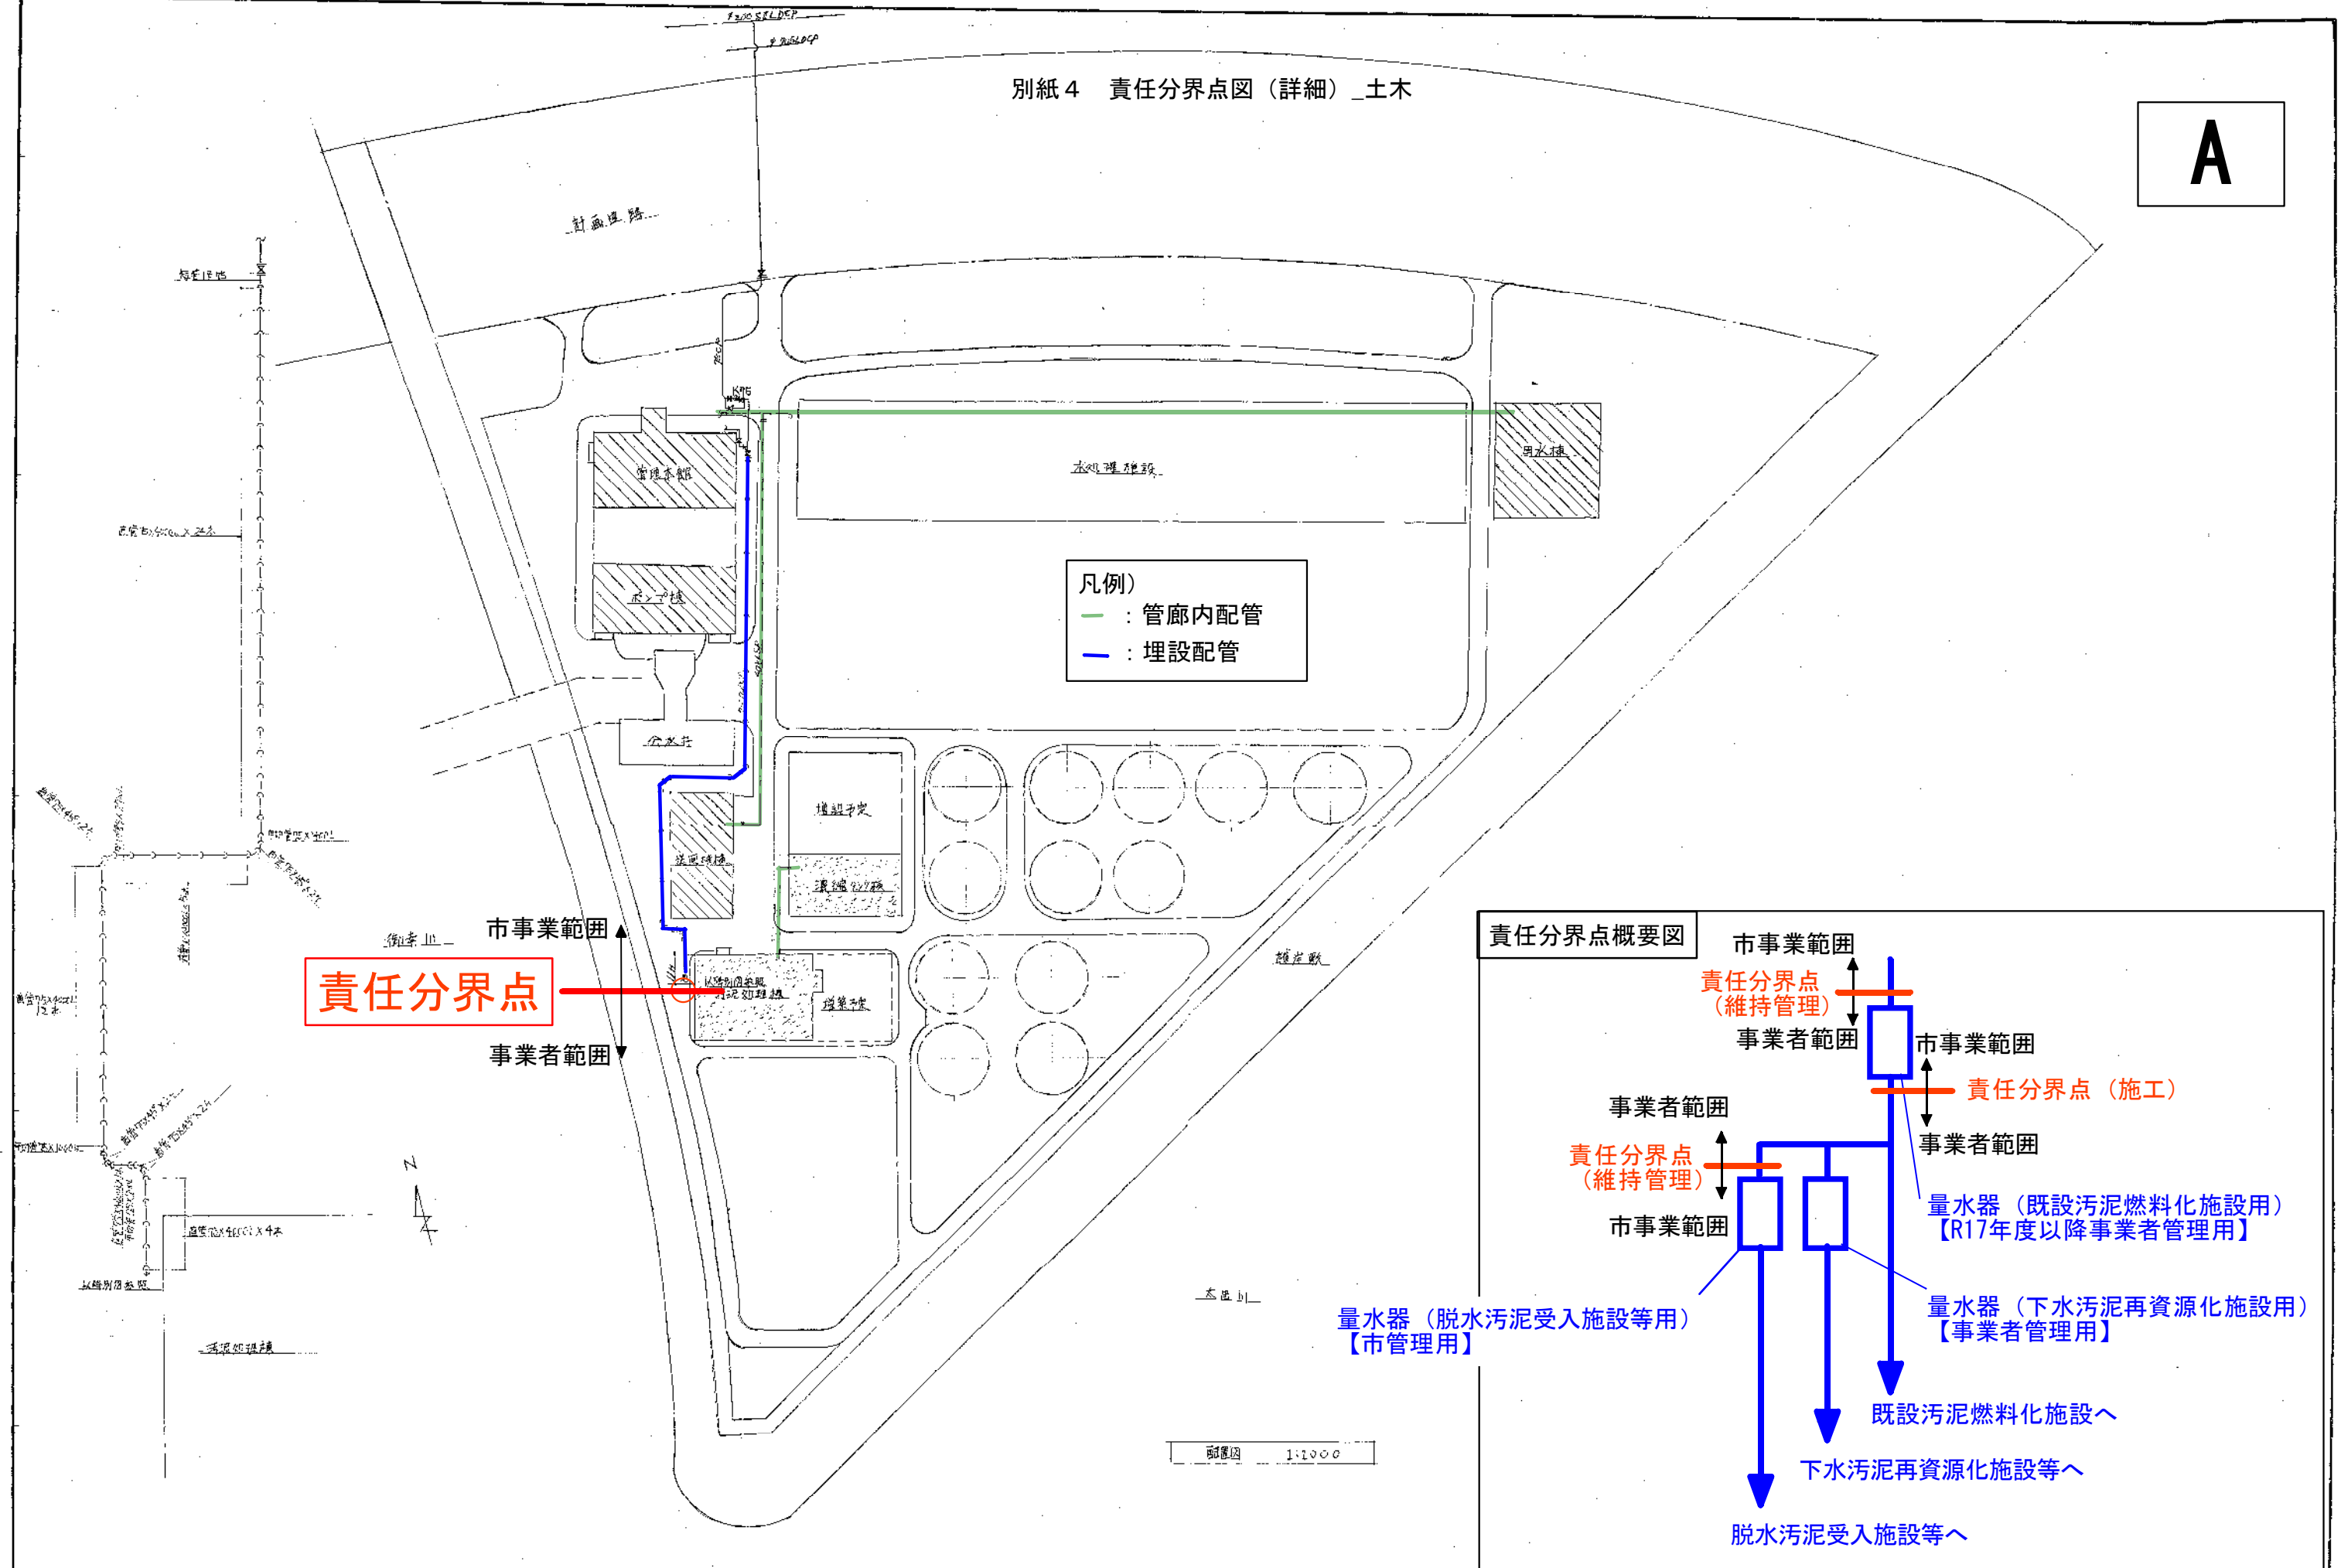


別紙4 責任分界点図（詳細）_土木

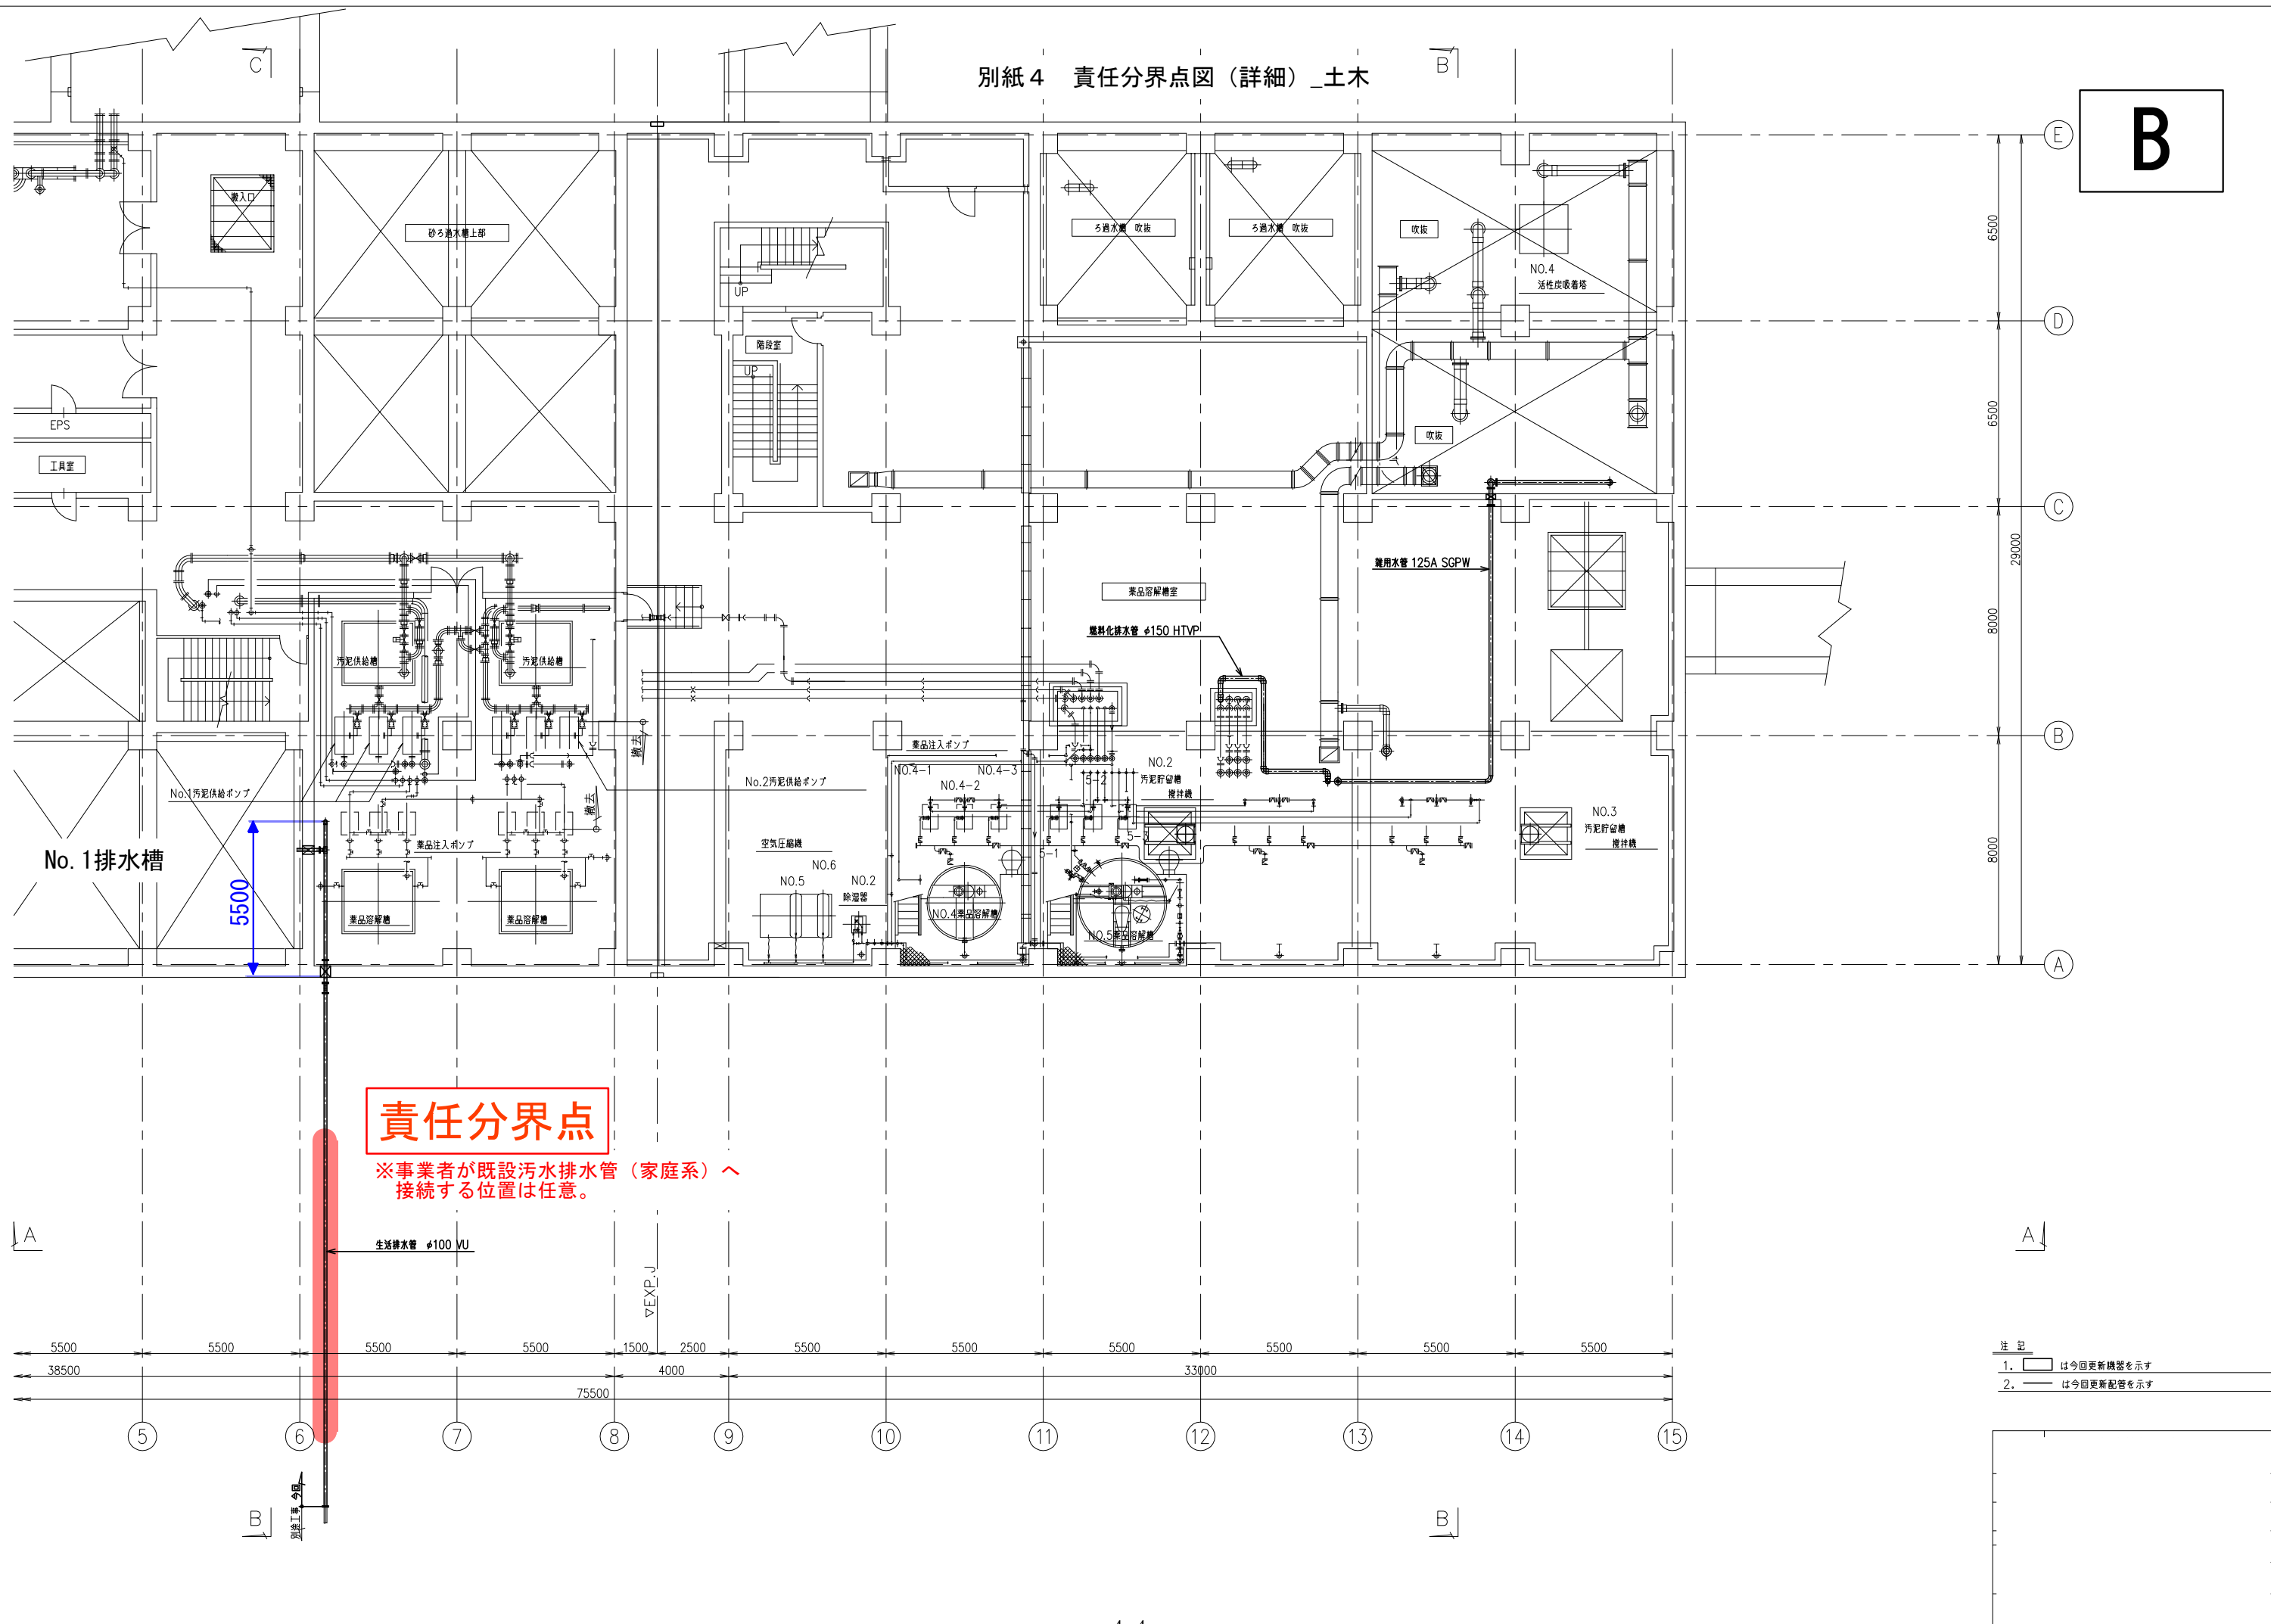

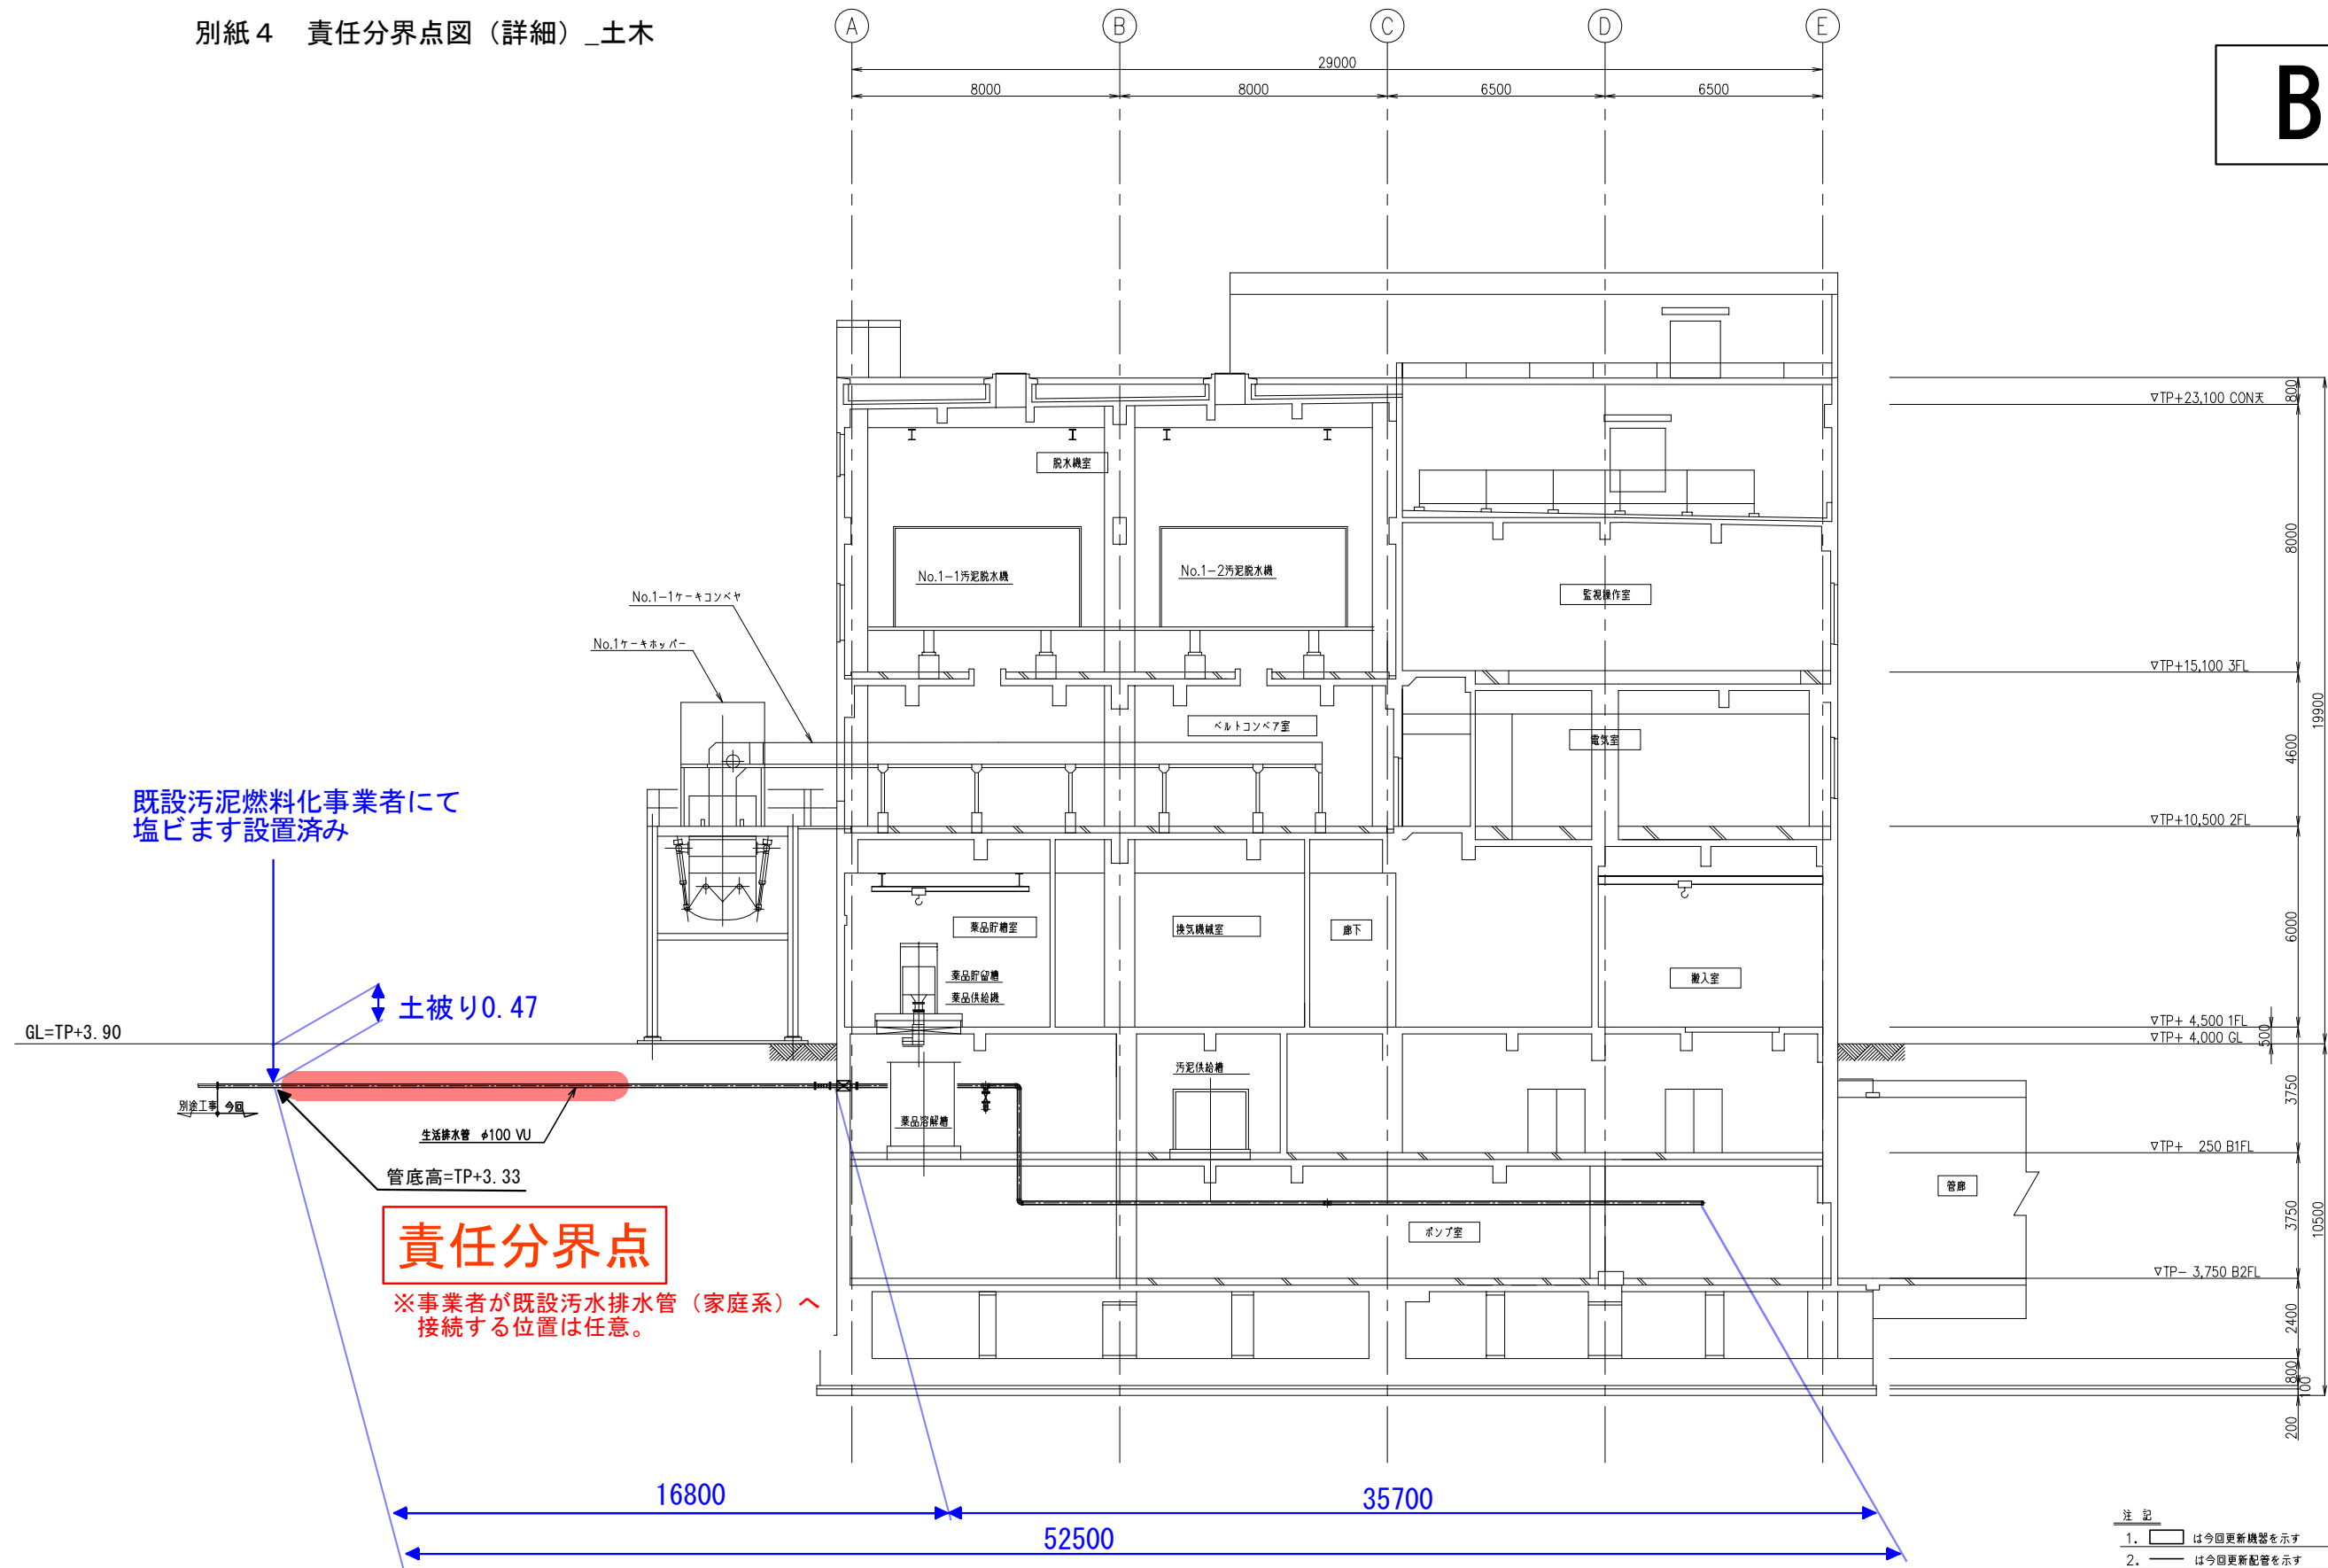

C

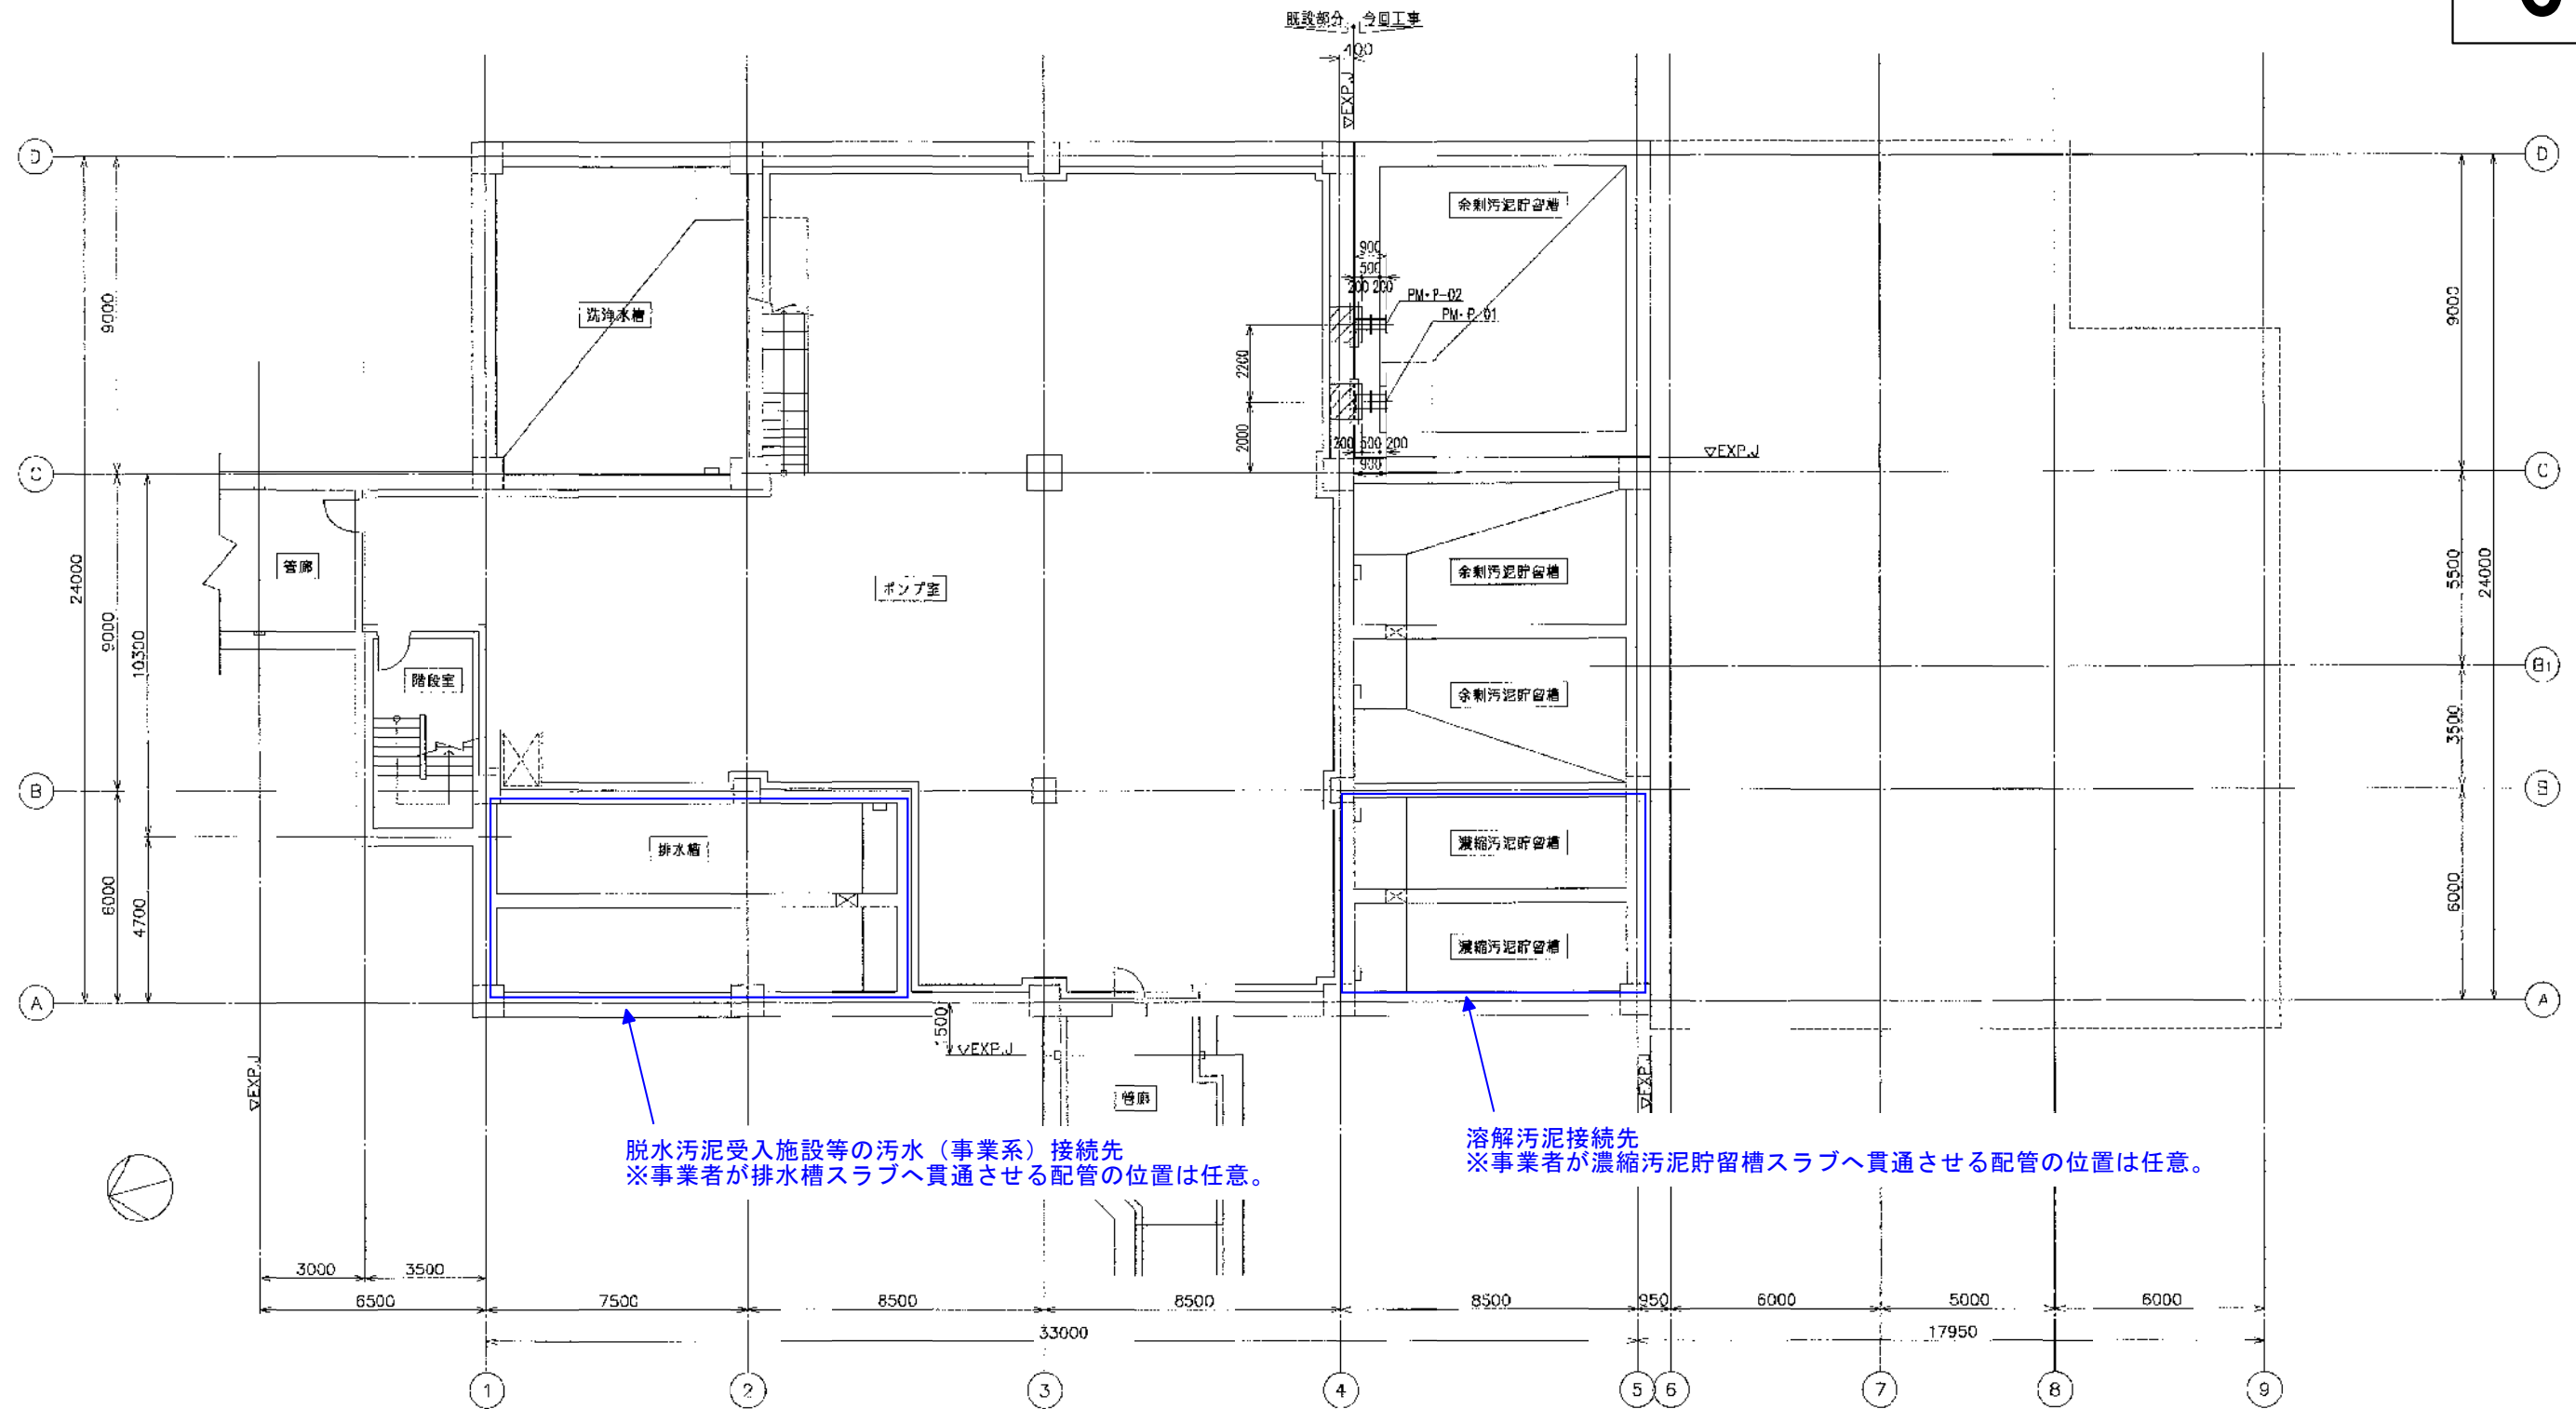

地階最下部 平面図 1/100


完成図

別紙4 責任分界点図(詳細) 土木

D


溜槽サイズ表


記号	槽サイズ
(A)	450
(B)	500
(C)	450
(D)	500
(E)	450
(F)	450
(G)	450
(H)	450
(I)	600
(J)	500
(K)	450

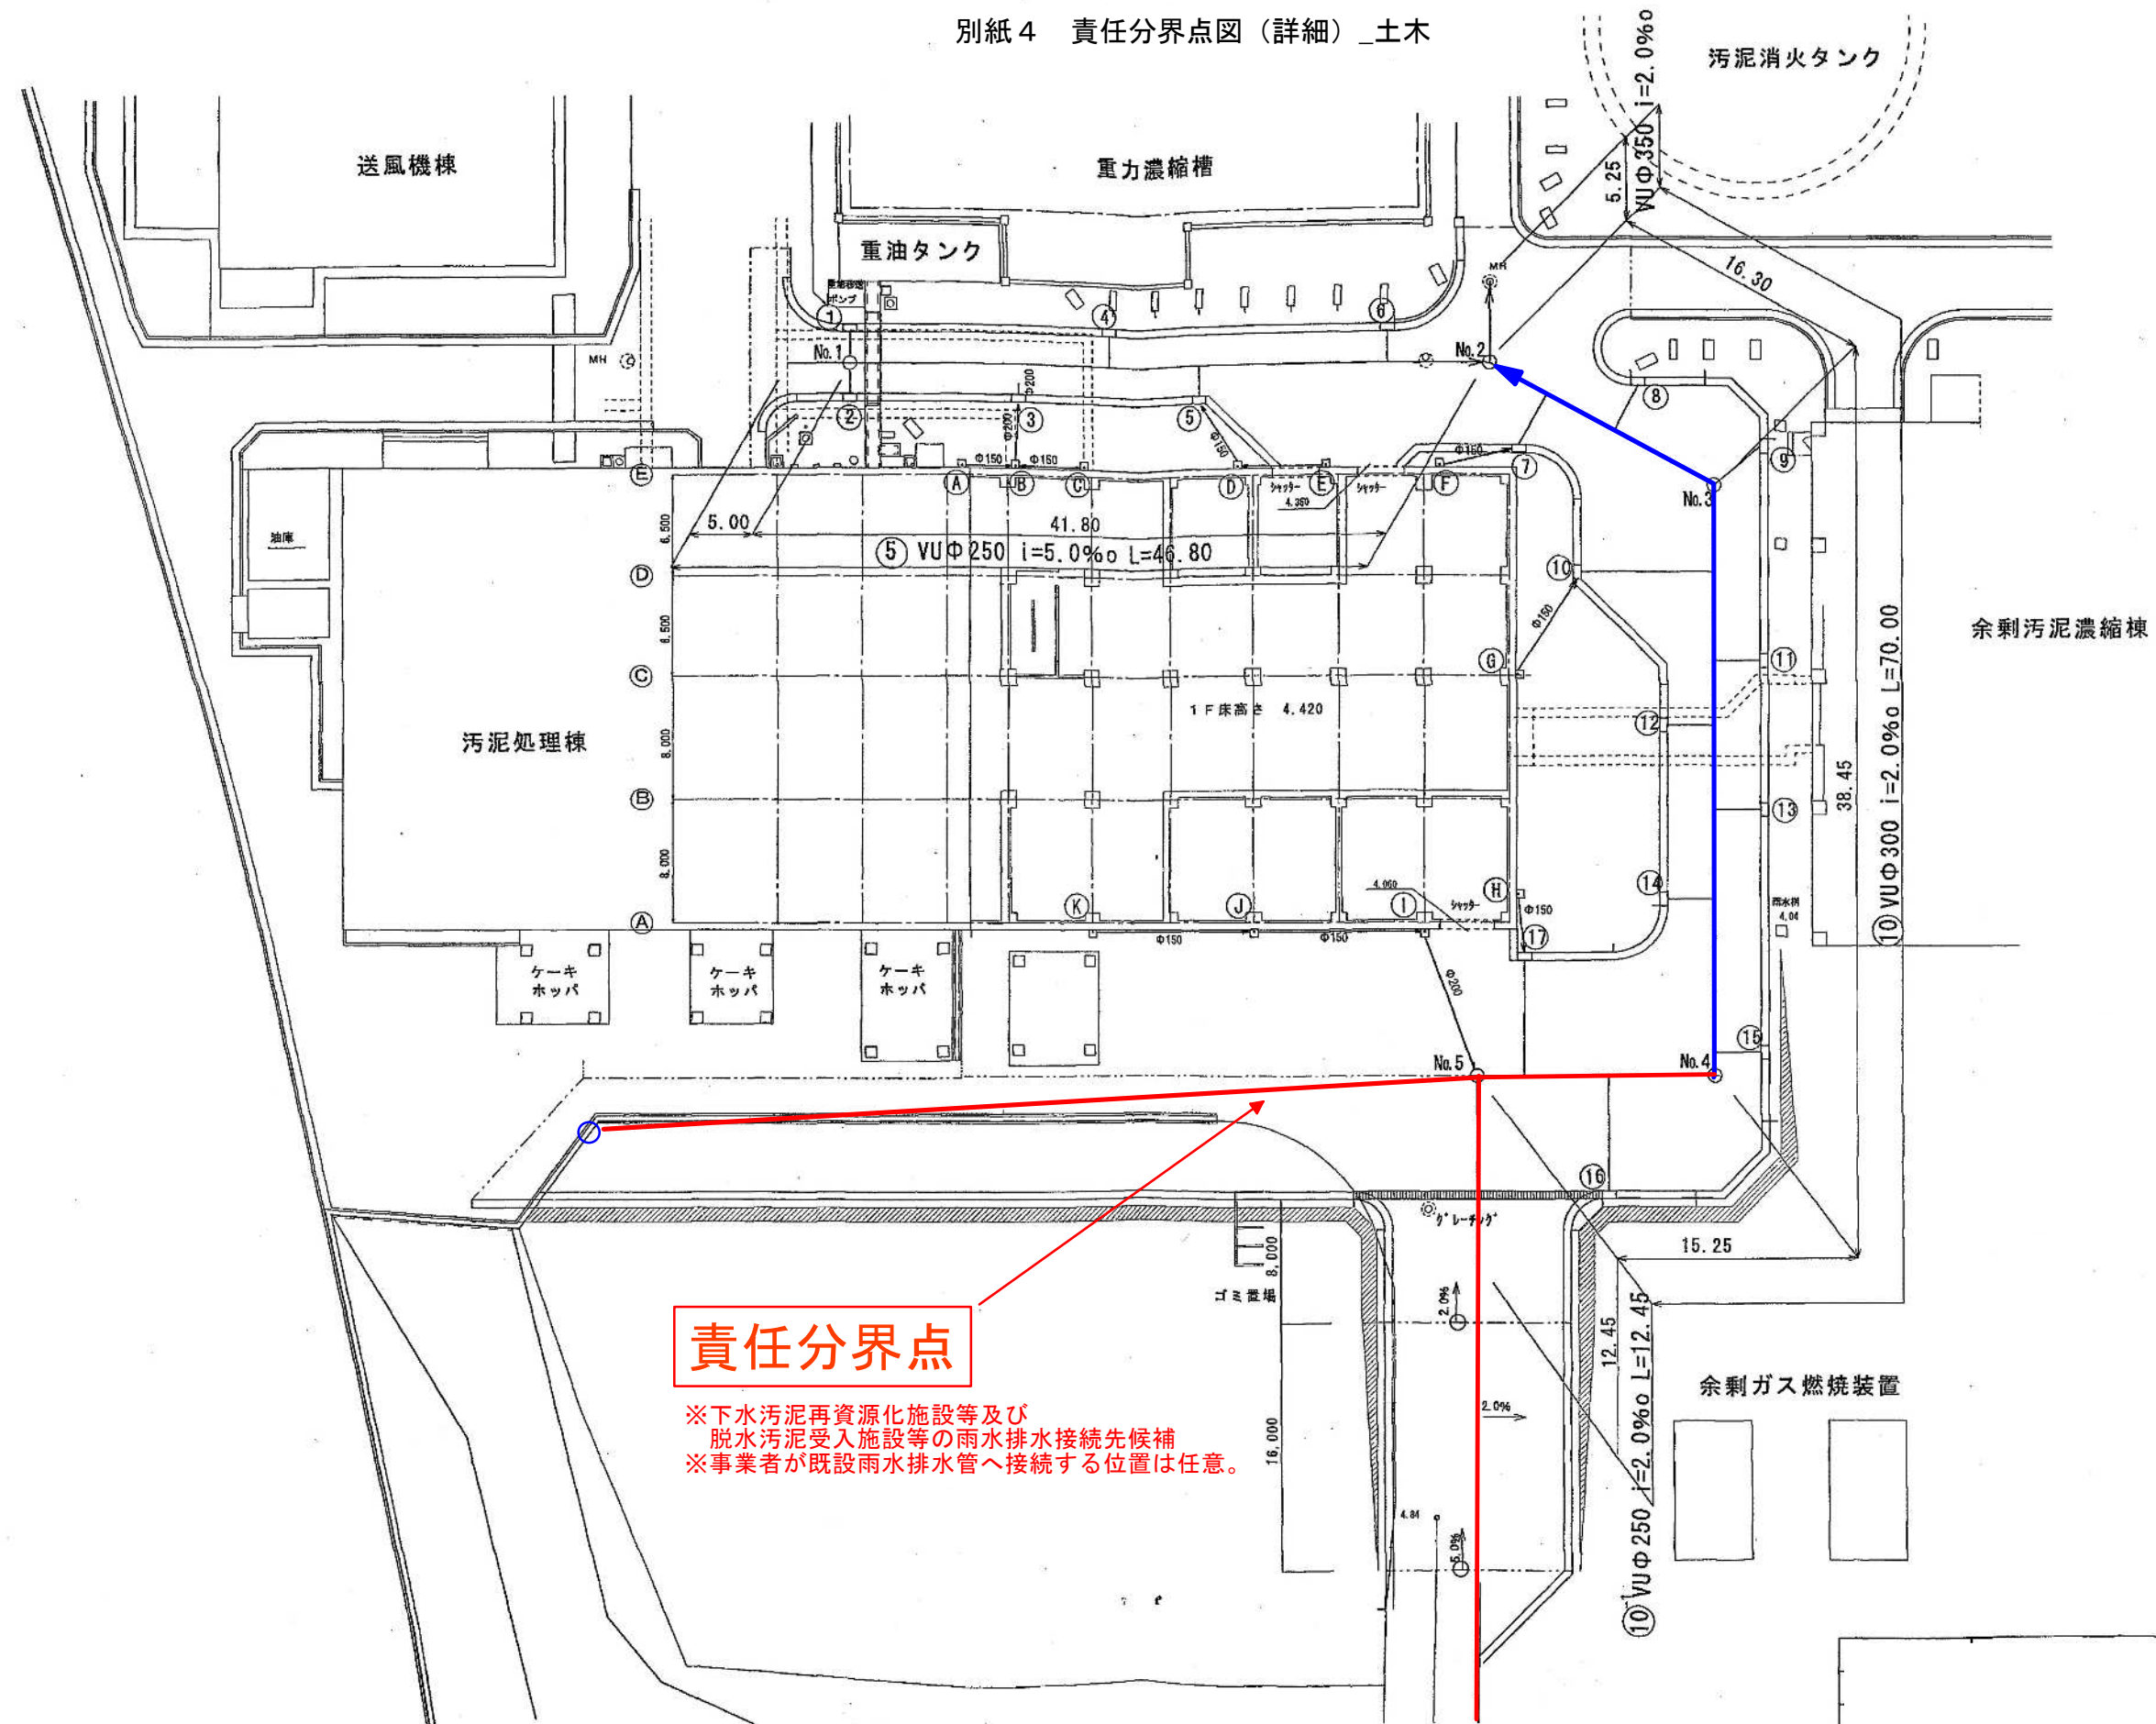

完成図

記号	名 称
○	1号人孔
●	持1号人孔
◎	2号人孔
⊙	持2号人孔
⊗	3号人孔
⊕	持3号人孔
⊞	持5号人孔
○—	树取付管(10、50)

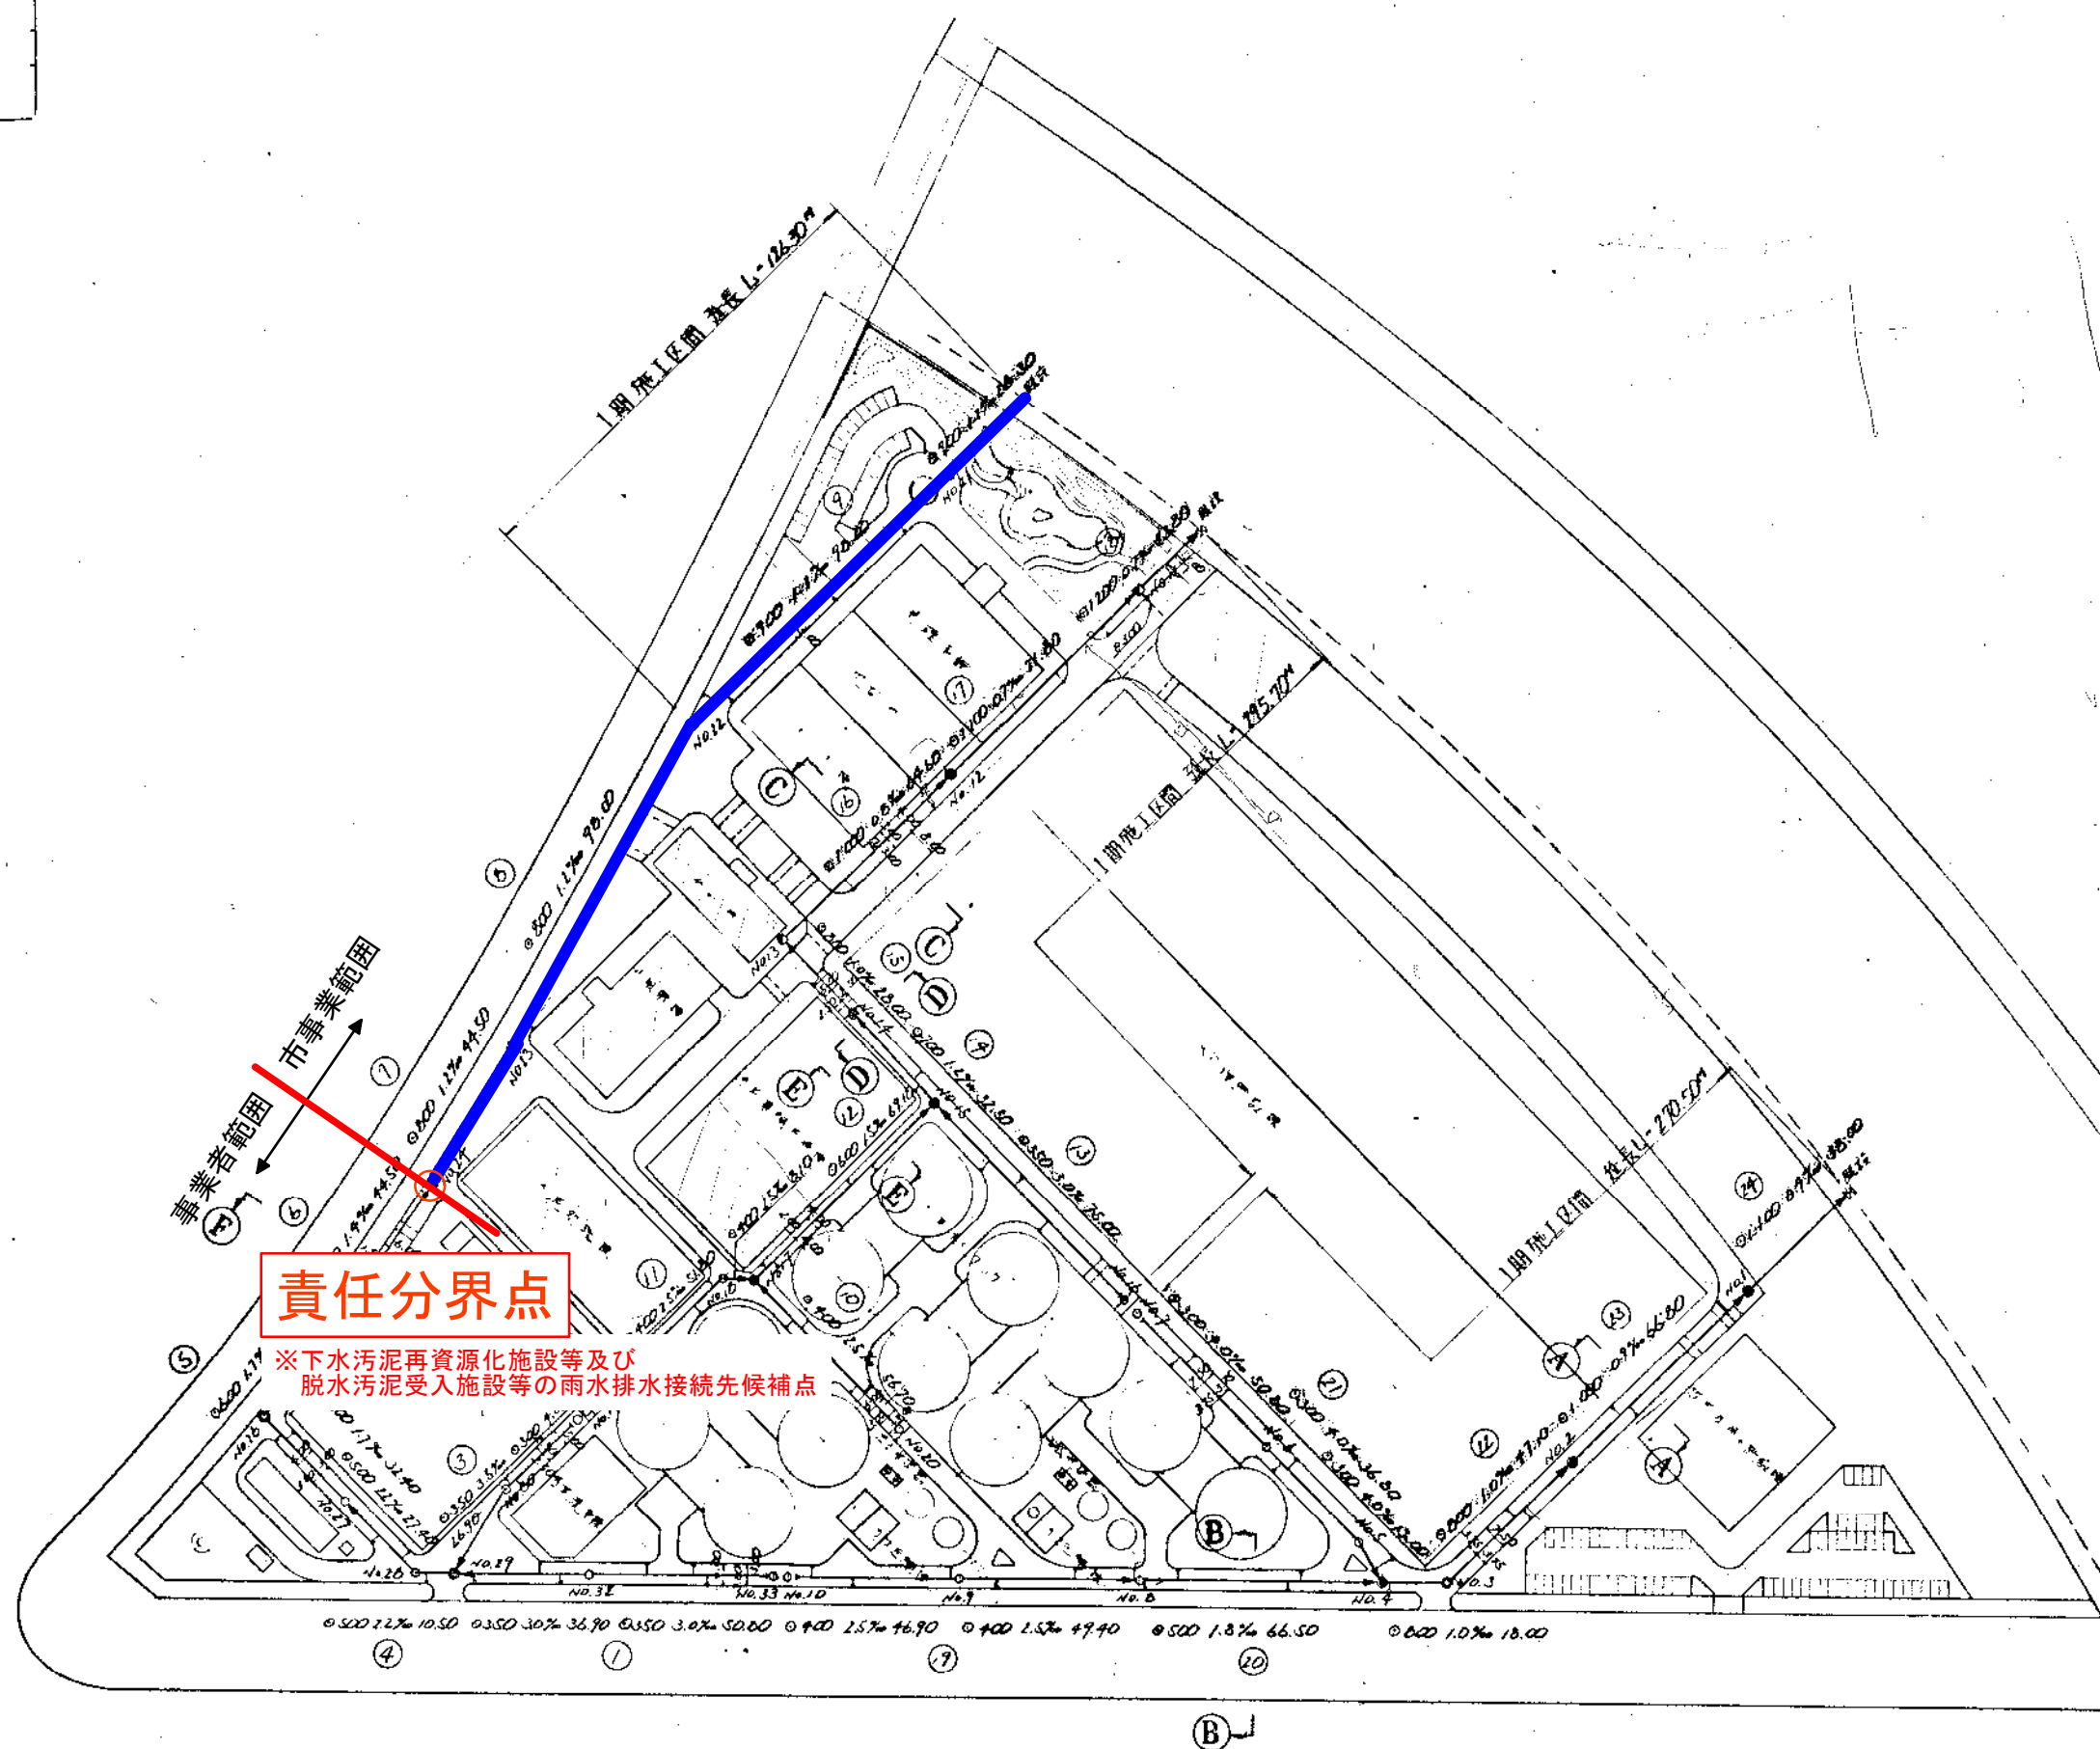

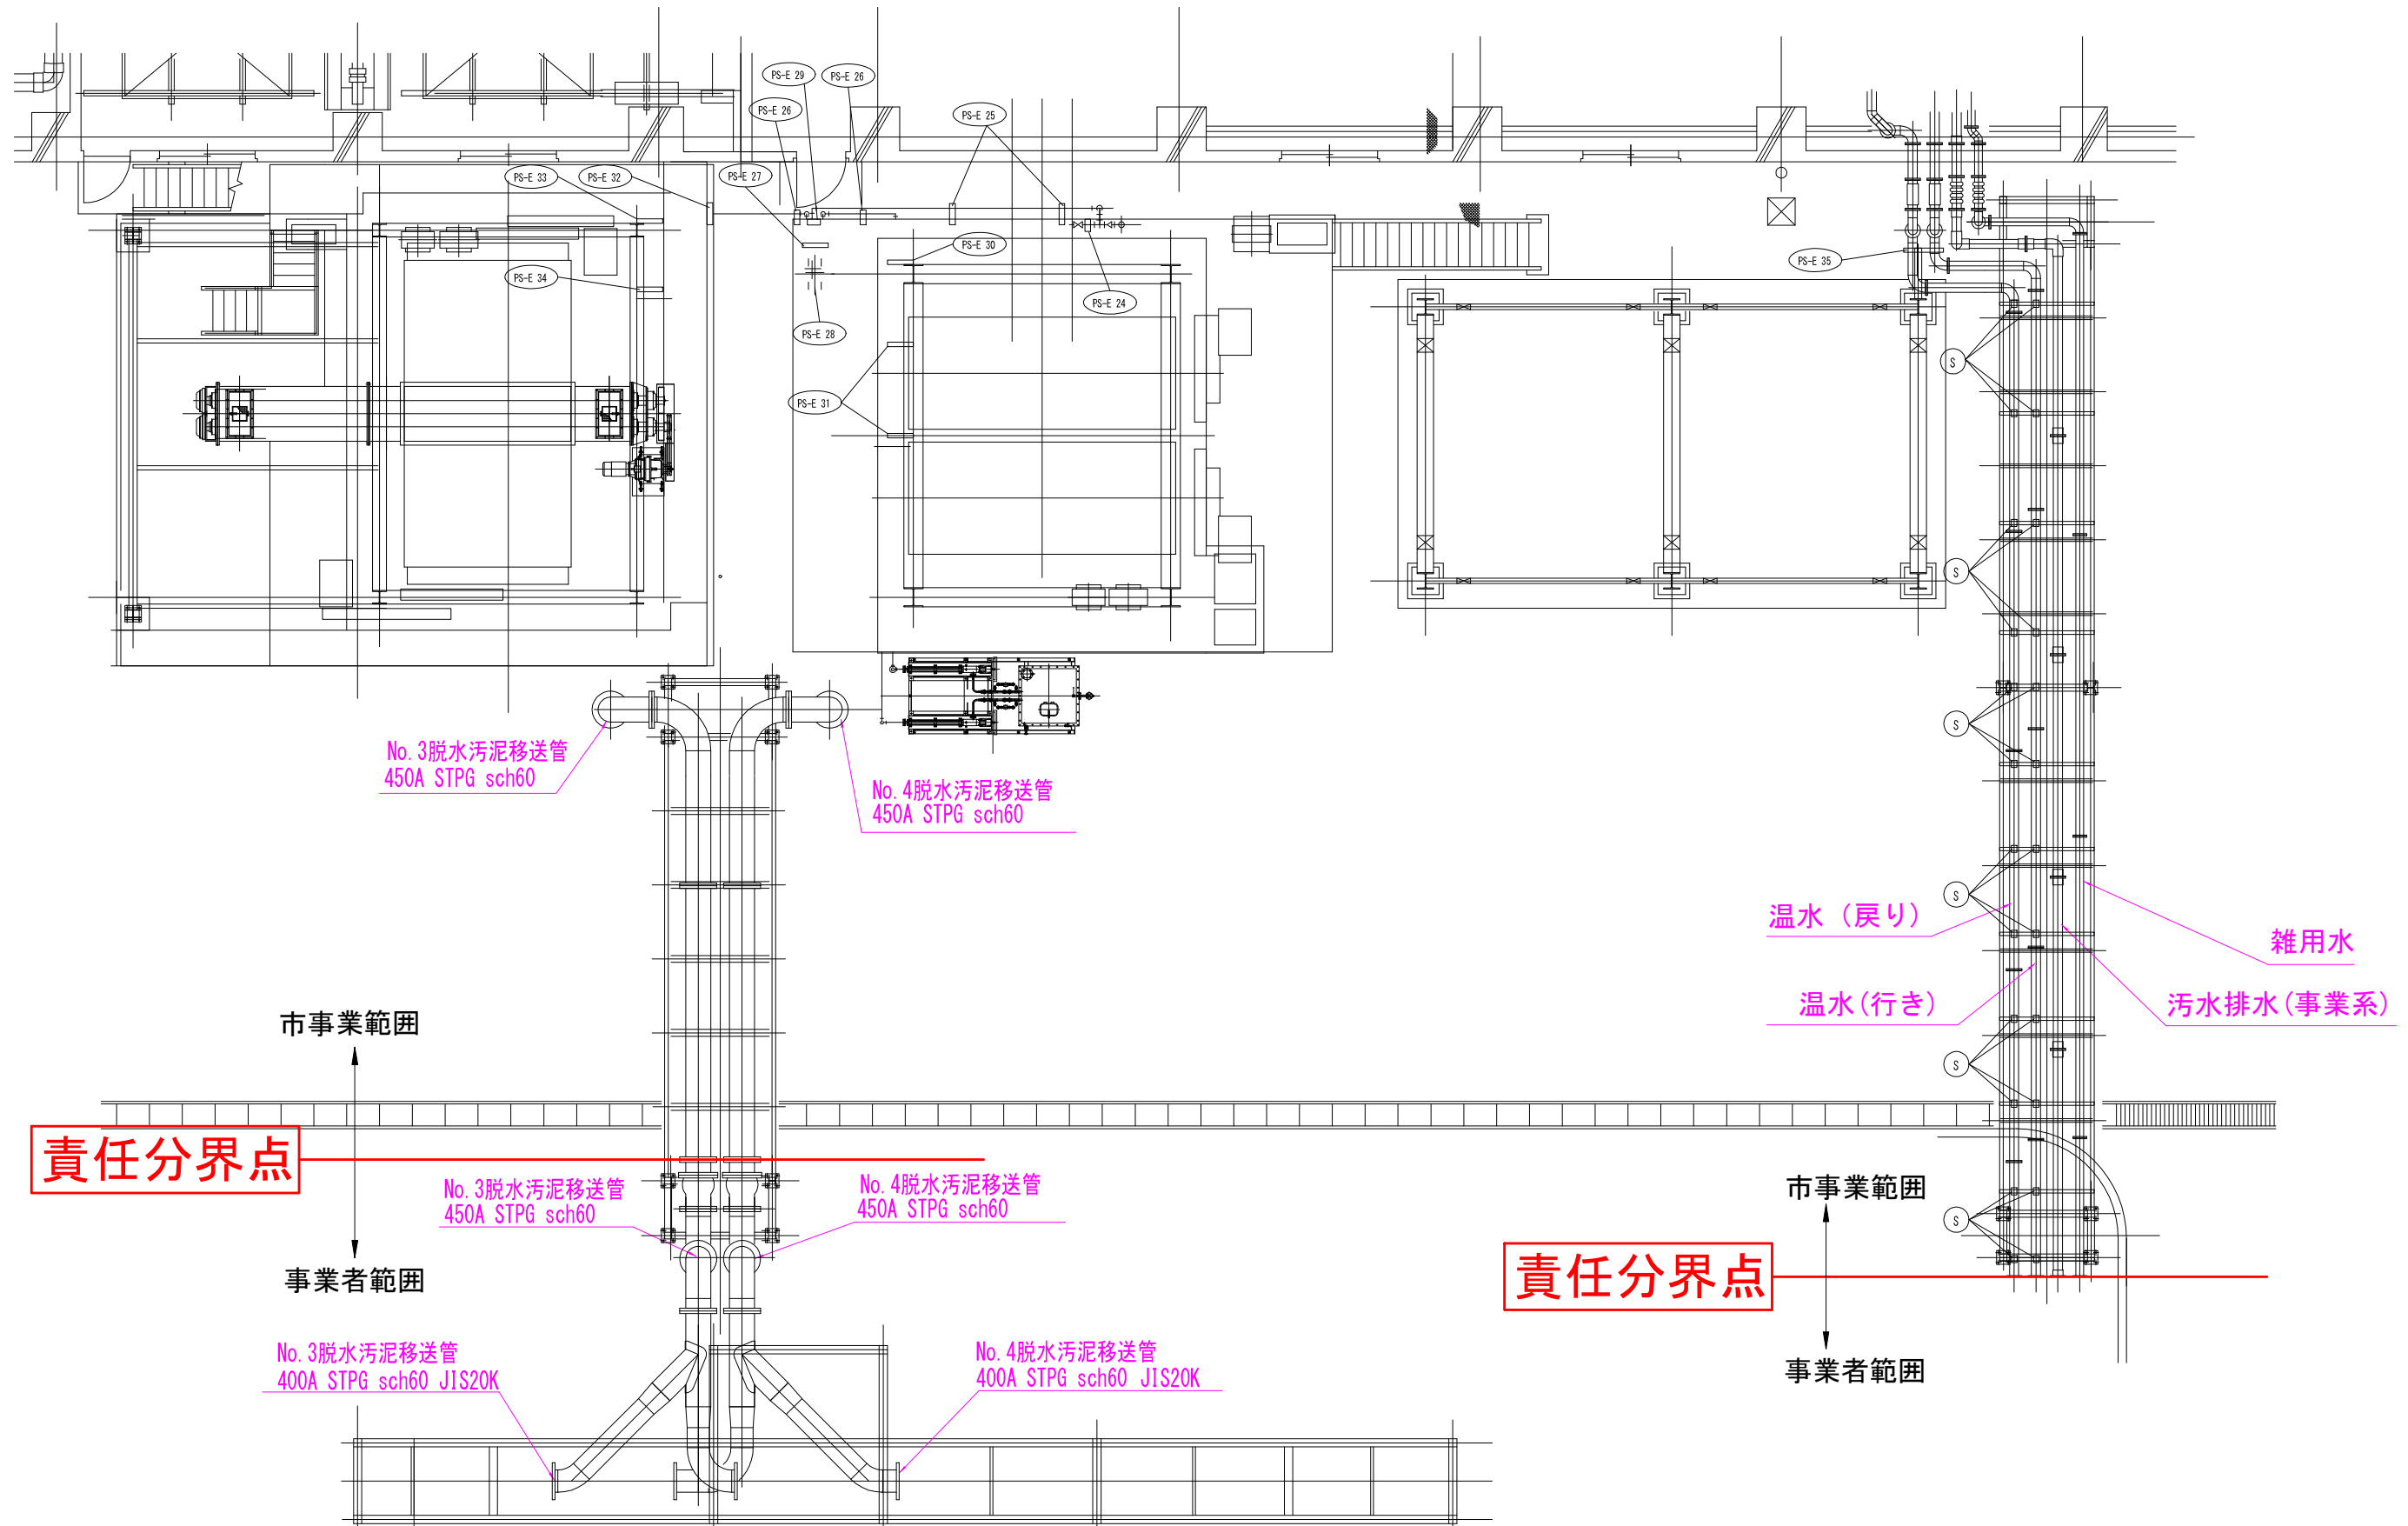

責任分界点

事業者範囲


市事業範囲

No.3脱水污泥移送管
450A STPG sch60


No.4脱水污泥移送管
450A STPG sch60

污泥燃料化施設


污泥处理棟

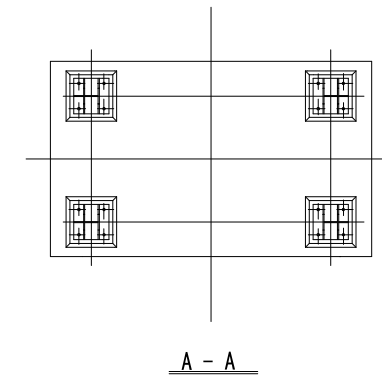


A - A

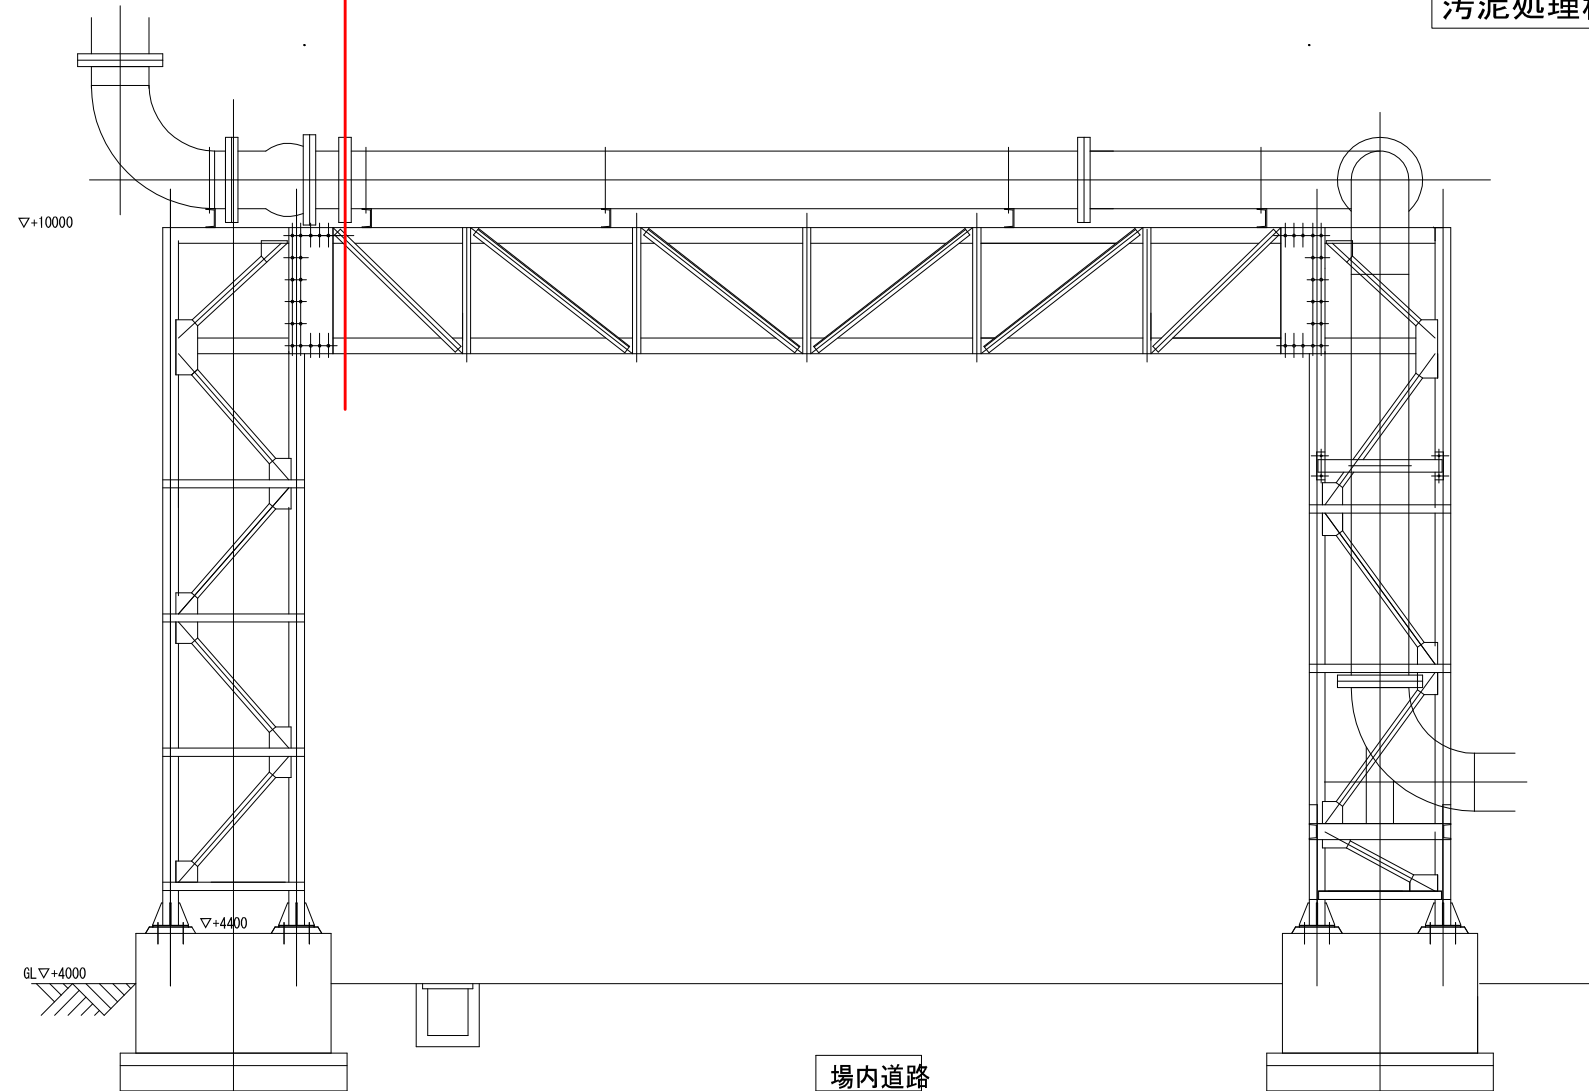


場内道路

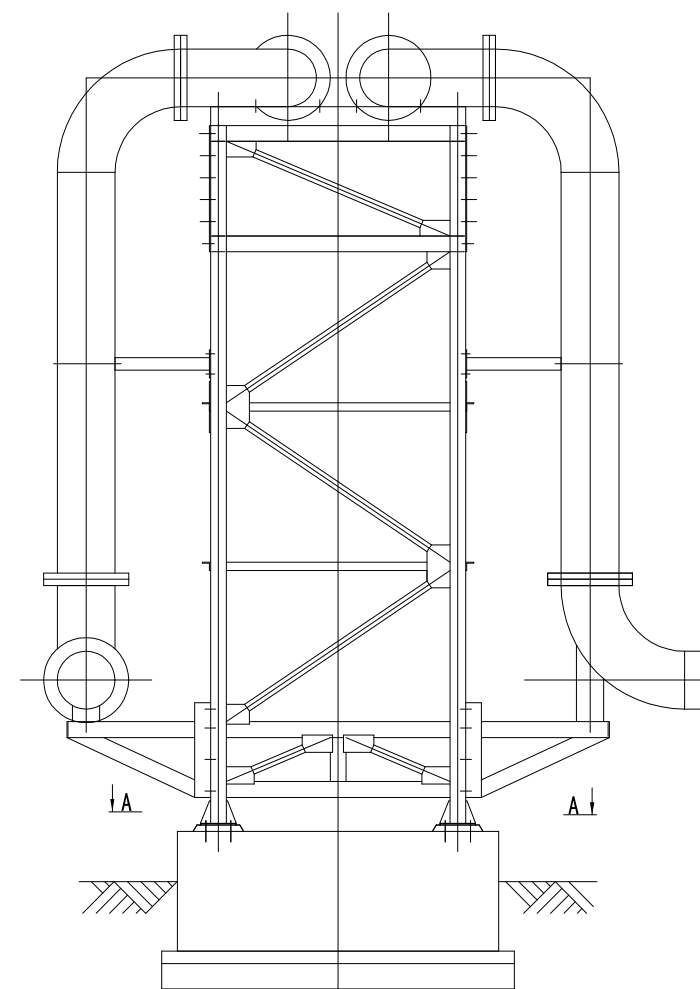


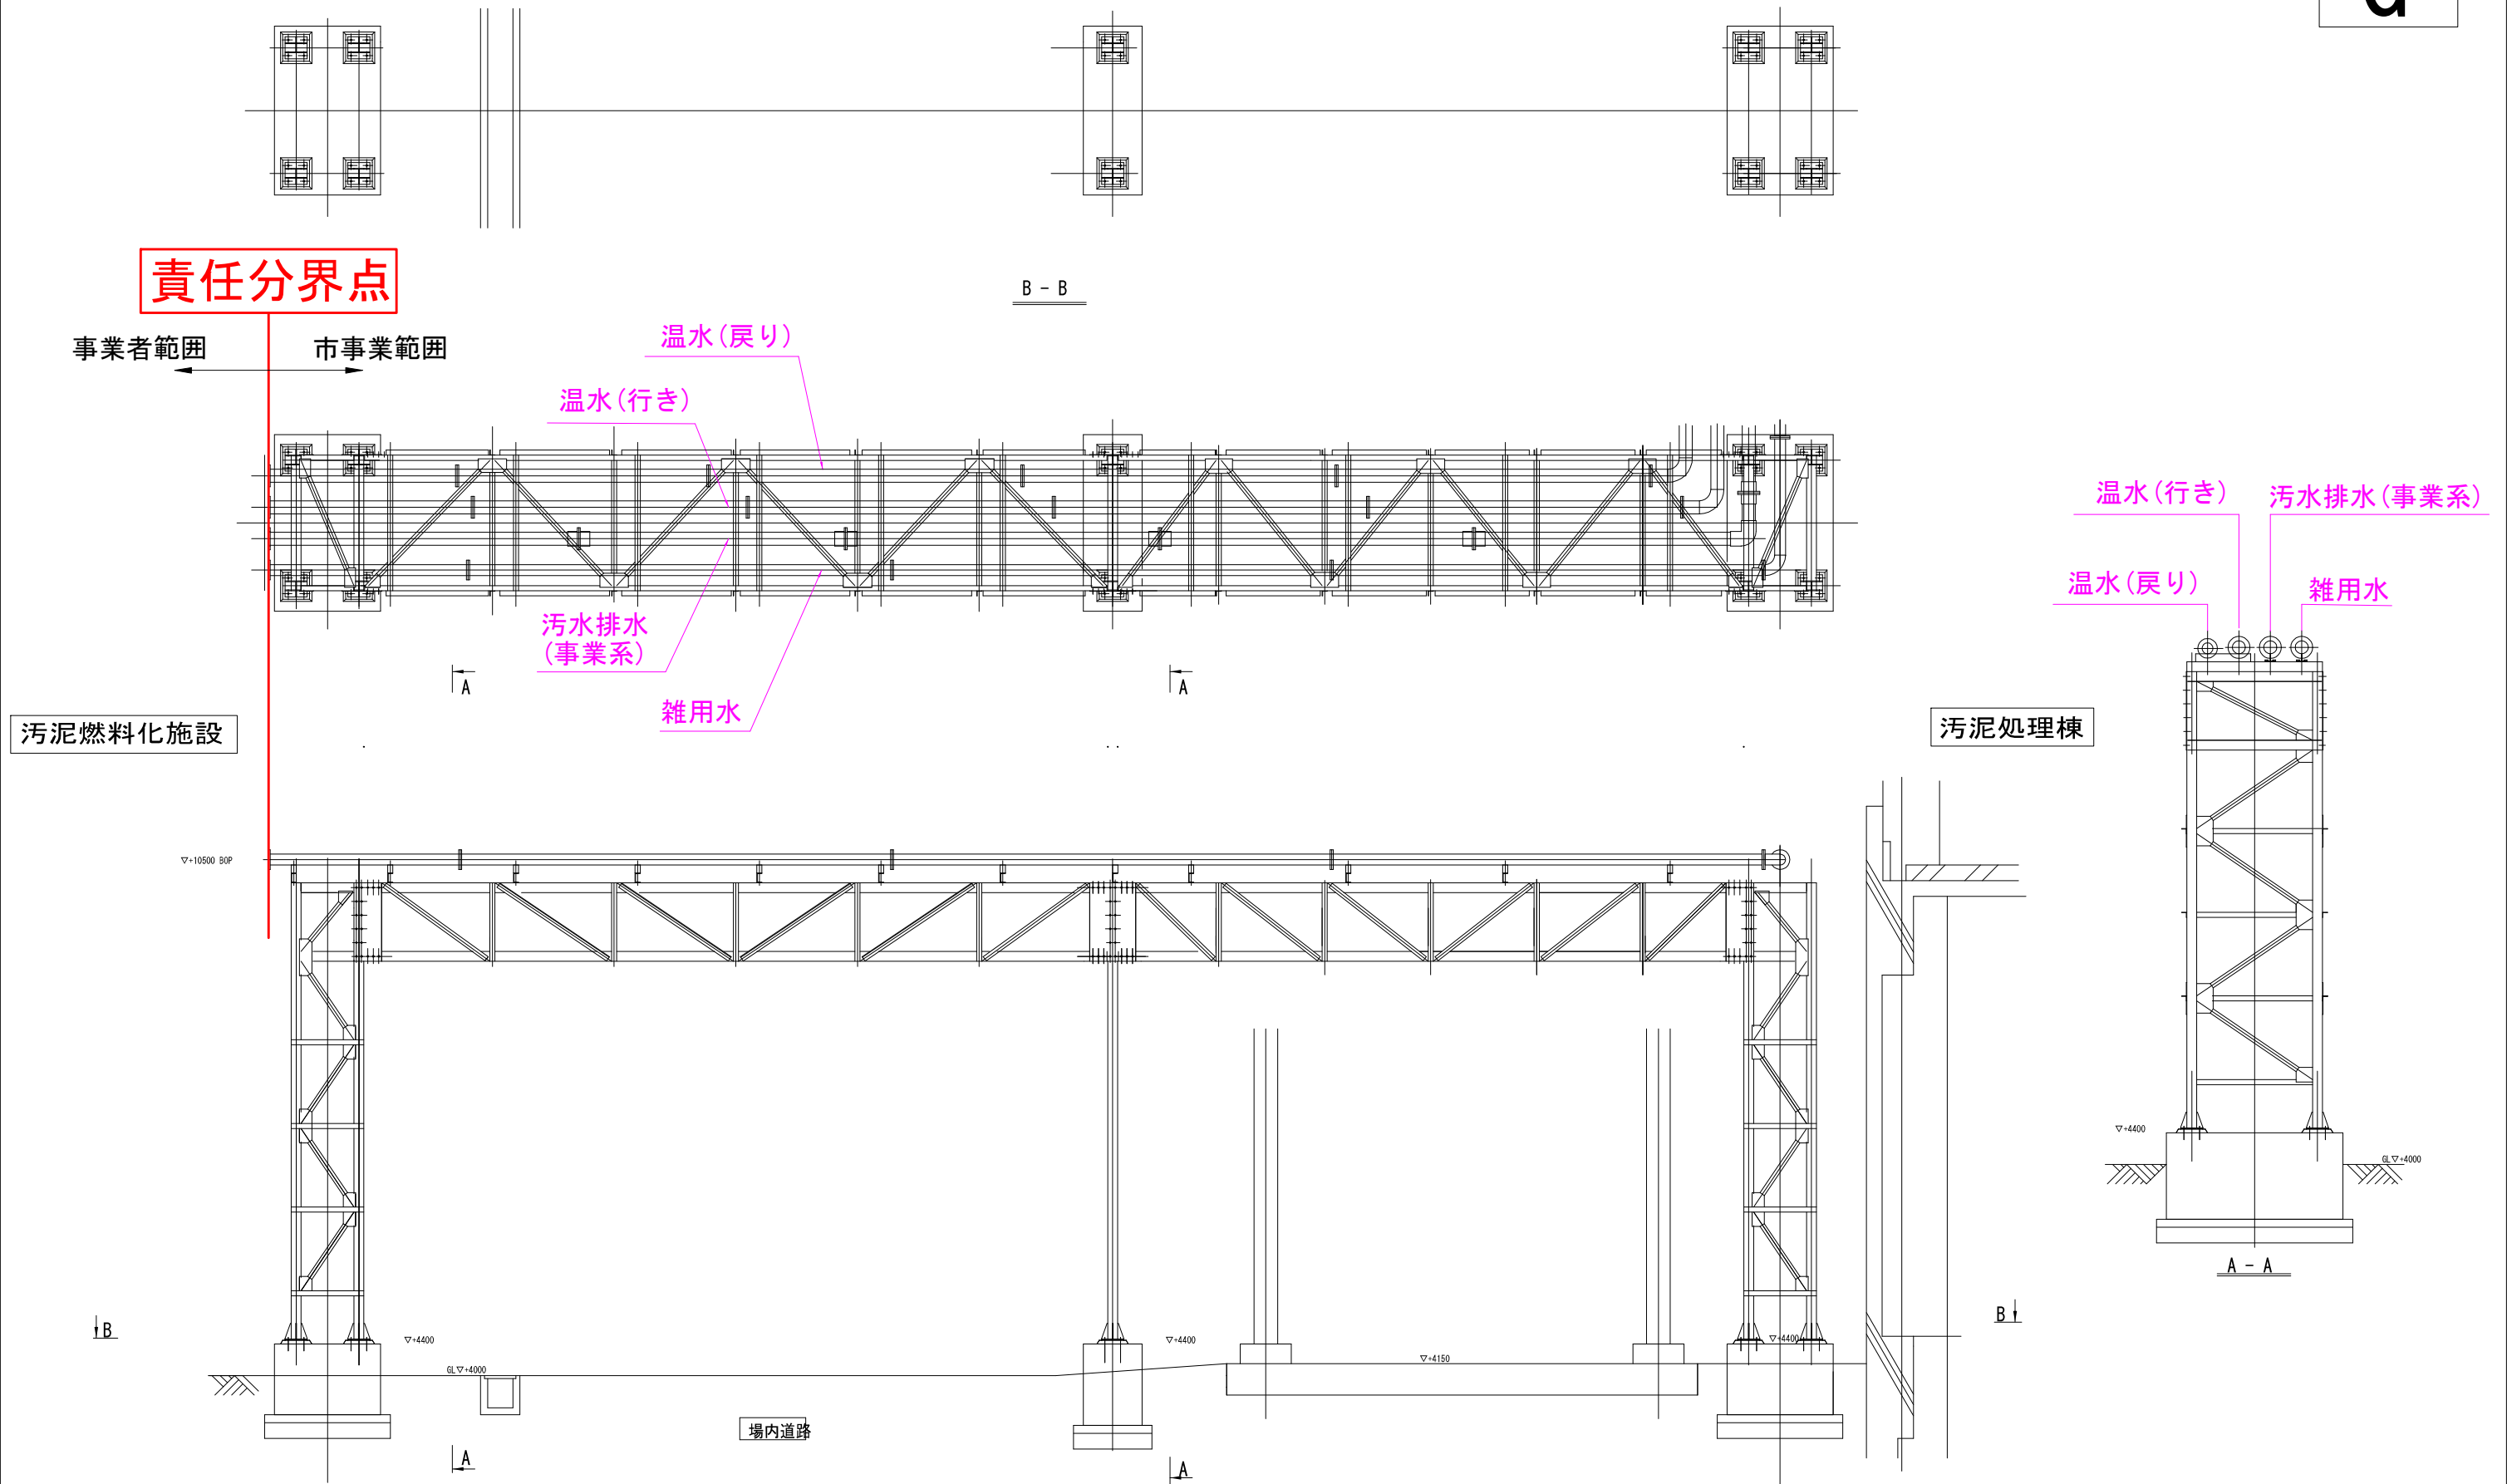

余剰汚泥濃縮棟

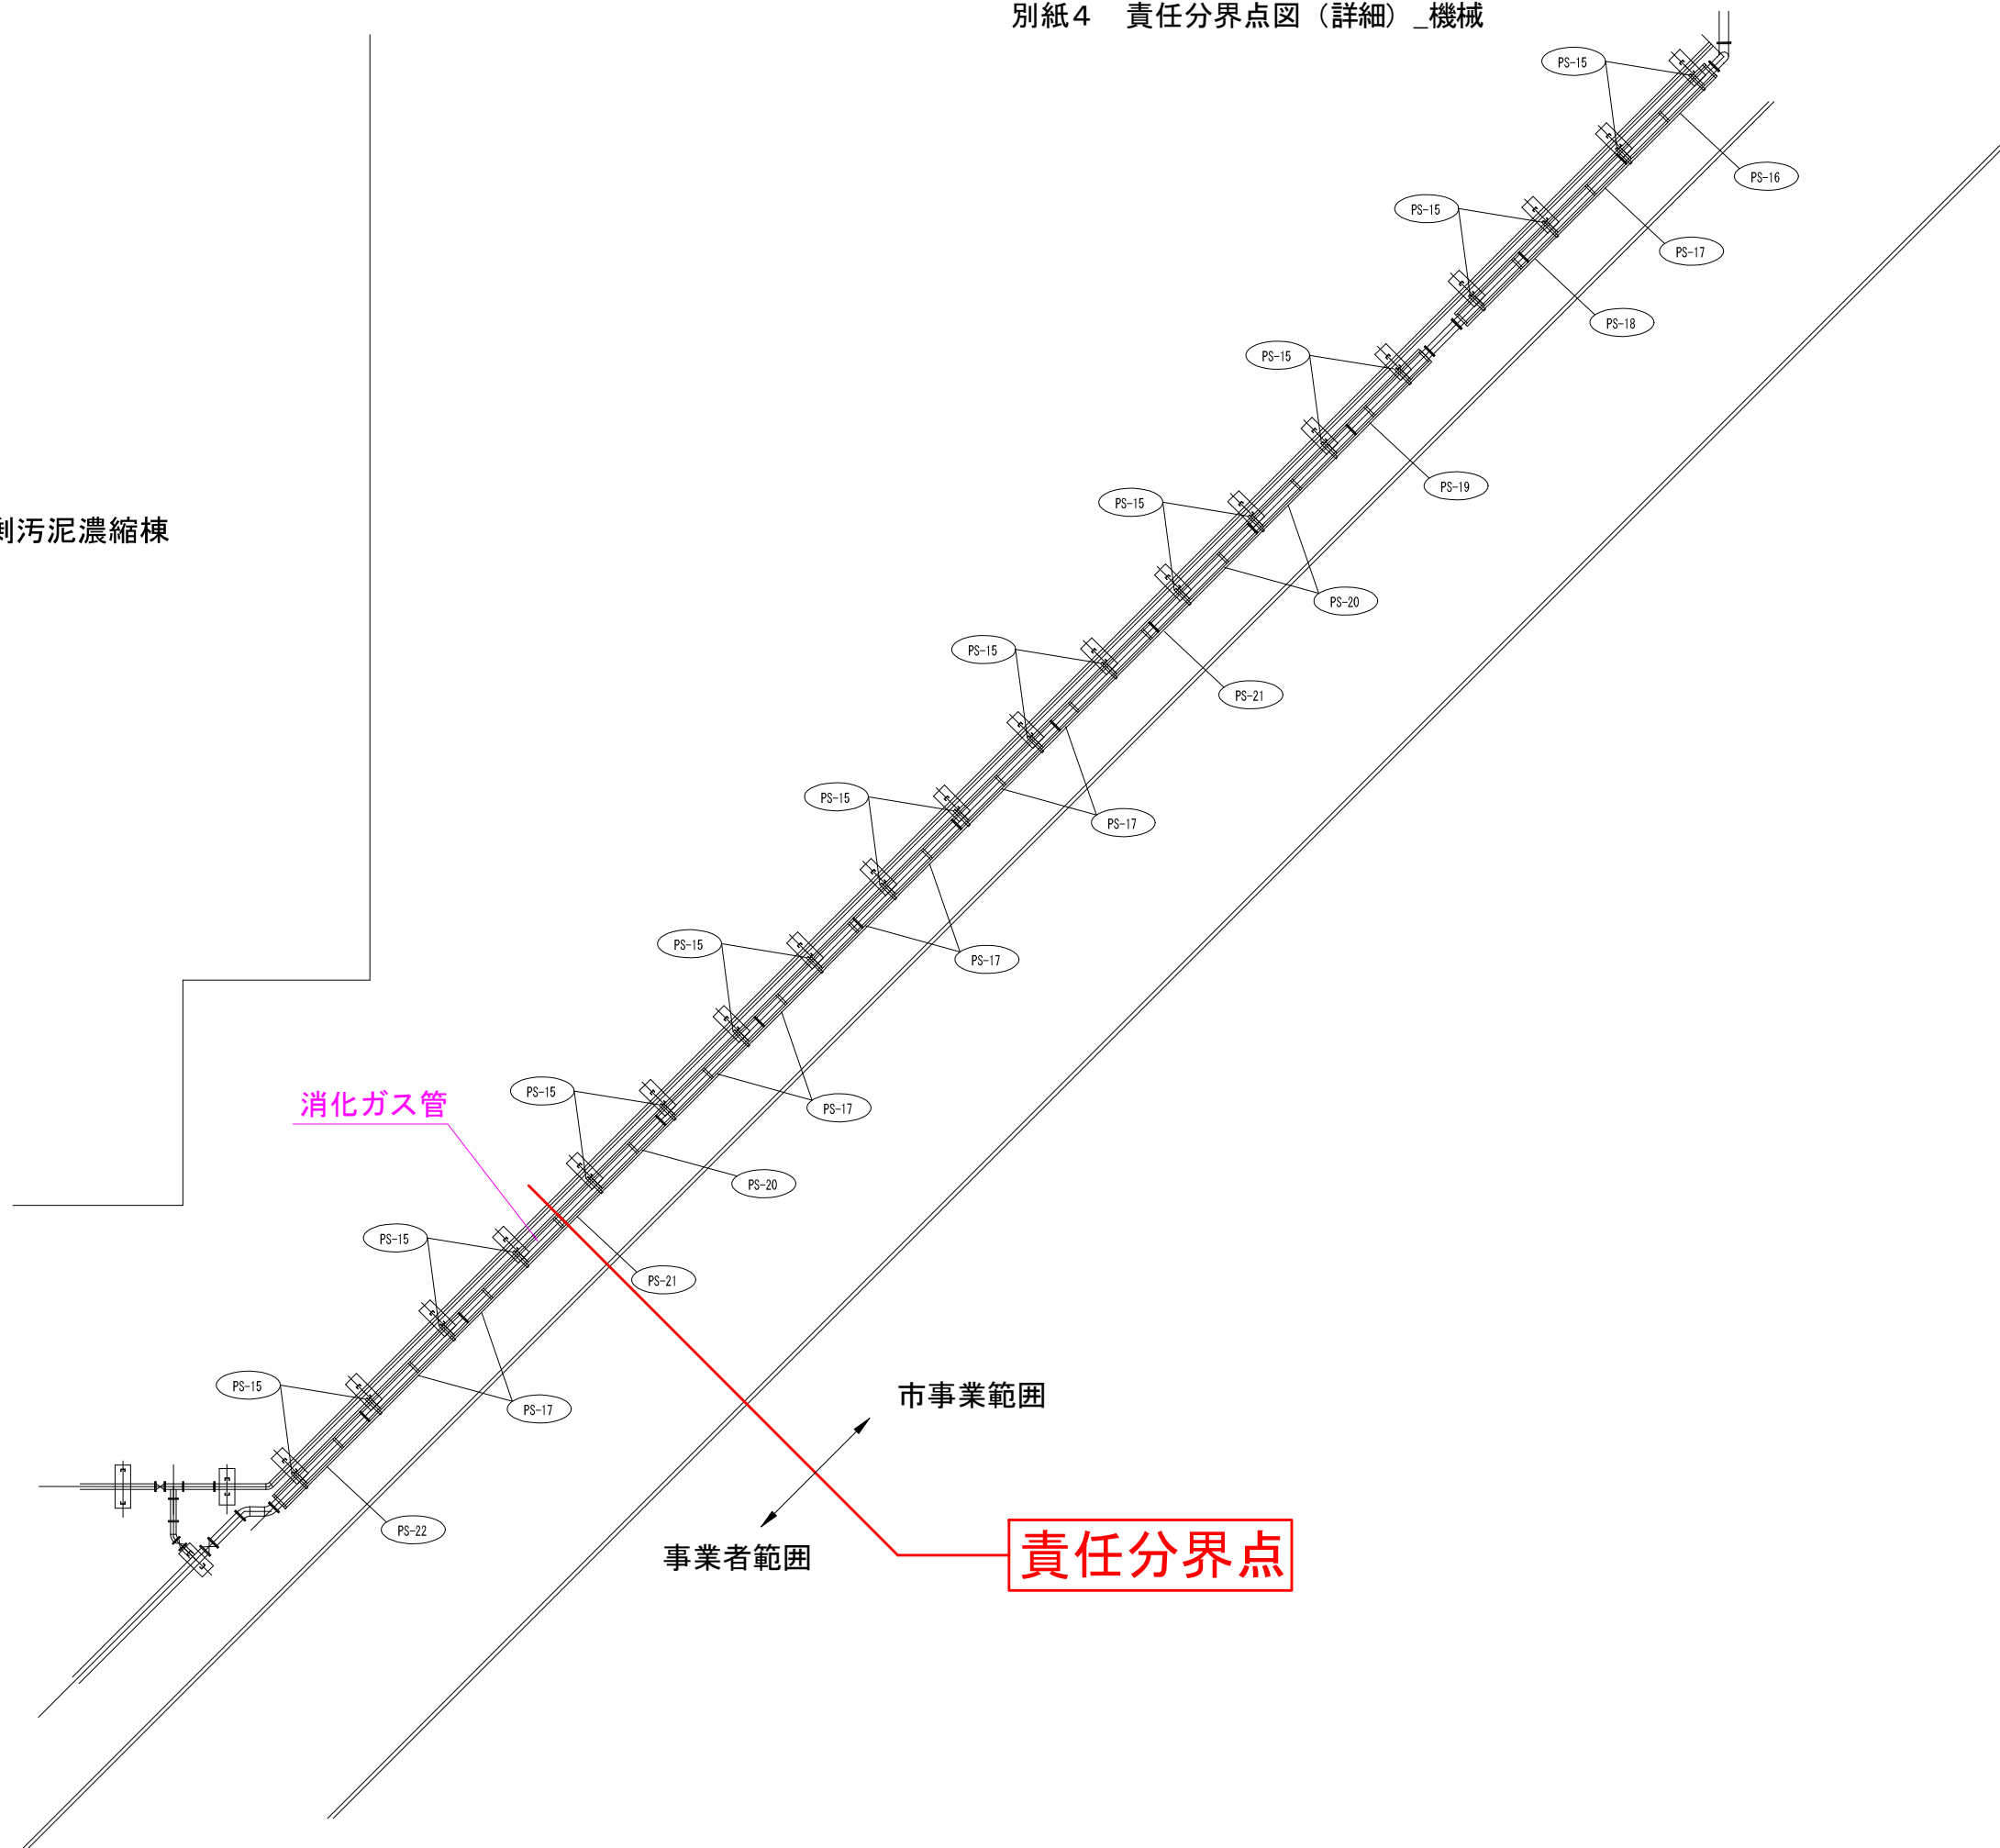

別紙4 責任分界点図（詳細）_機械

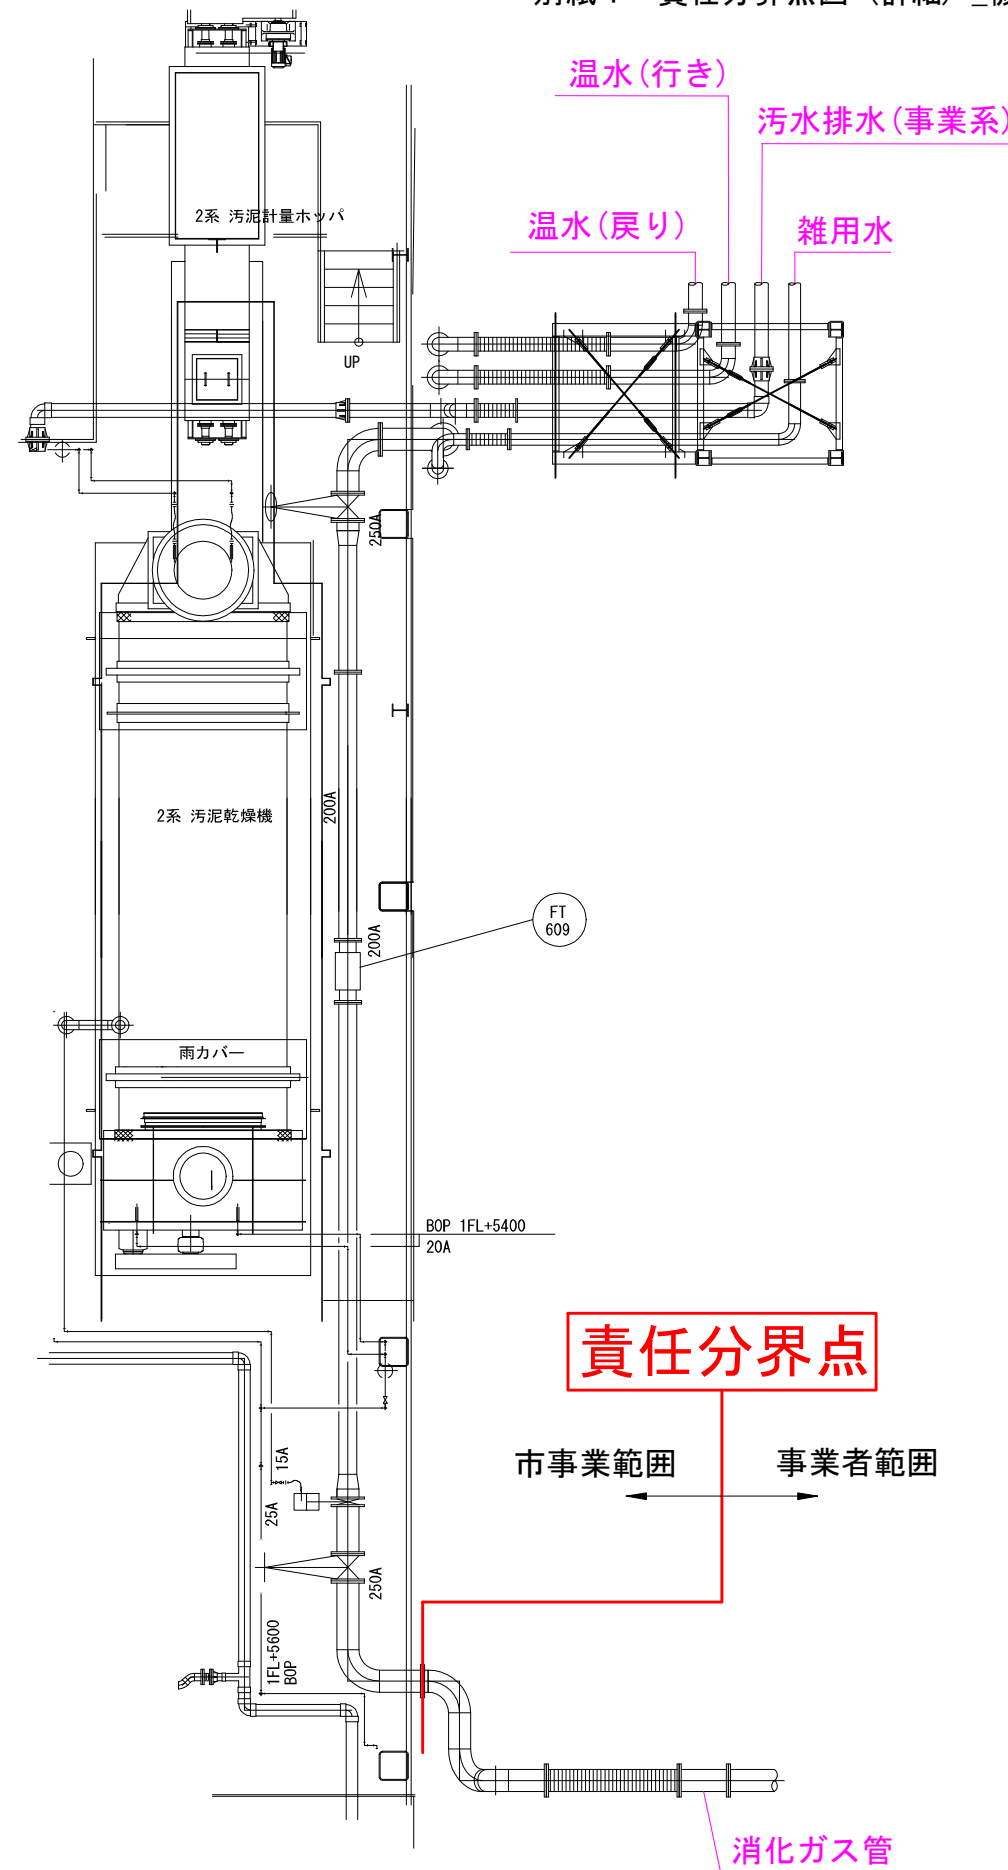

| 雌管種別凡例

□□	HFP
□□	SGP-VB
□□ SUS-1P	SUS304-1P x SCH20S
□□	PVC, 314VU



別紙4 責任分界点図（詳細）_機械

図面番号	参考図面番号	参考工事番号
------	--------	--------

I



撤去範囲

事業者範囲


責任分界点

市事業範囲





SL平面図 1:100




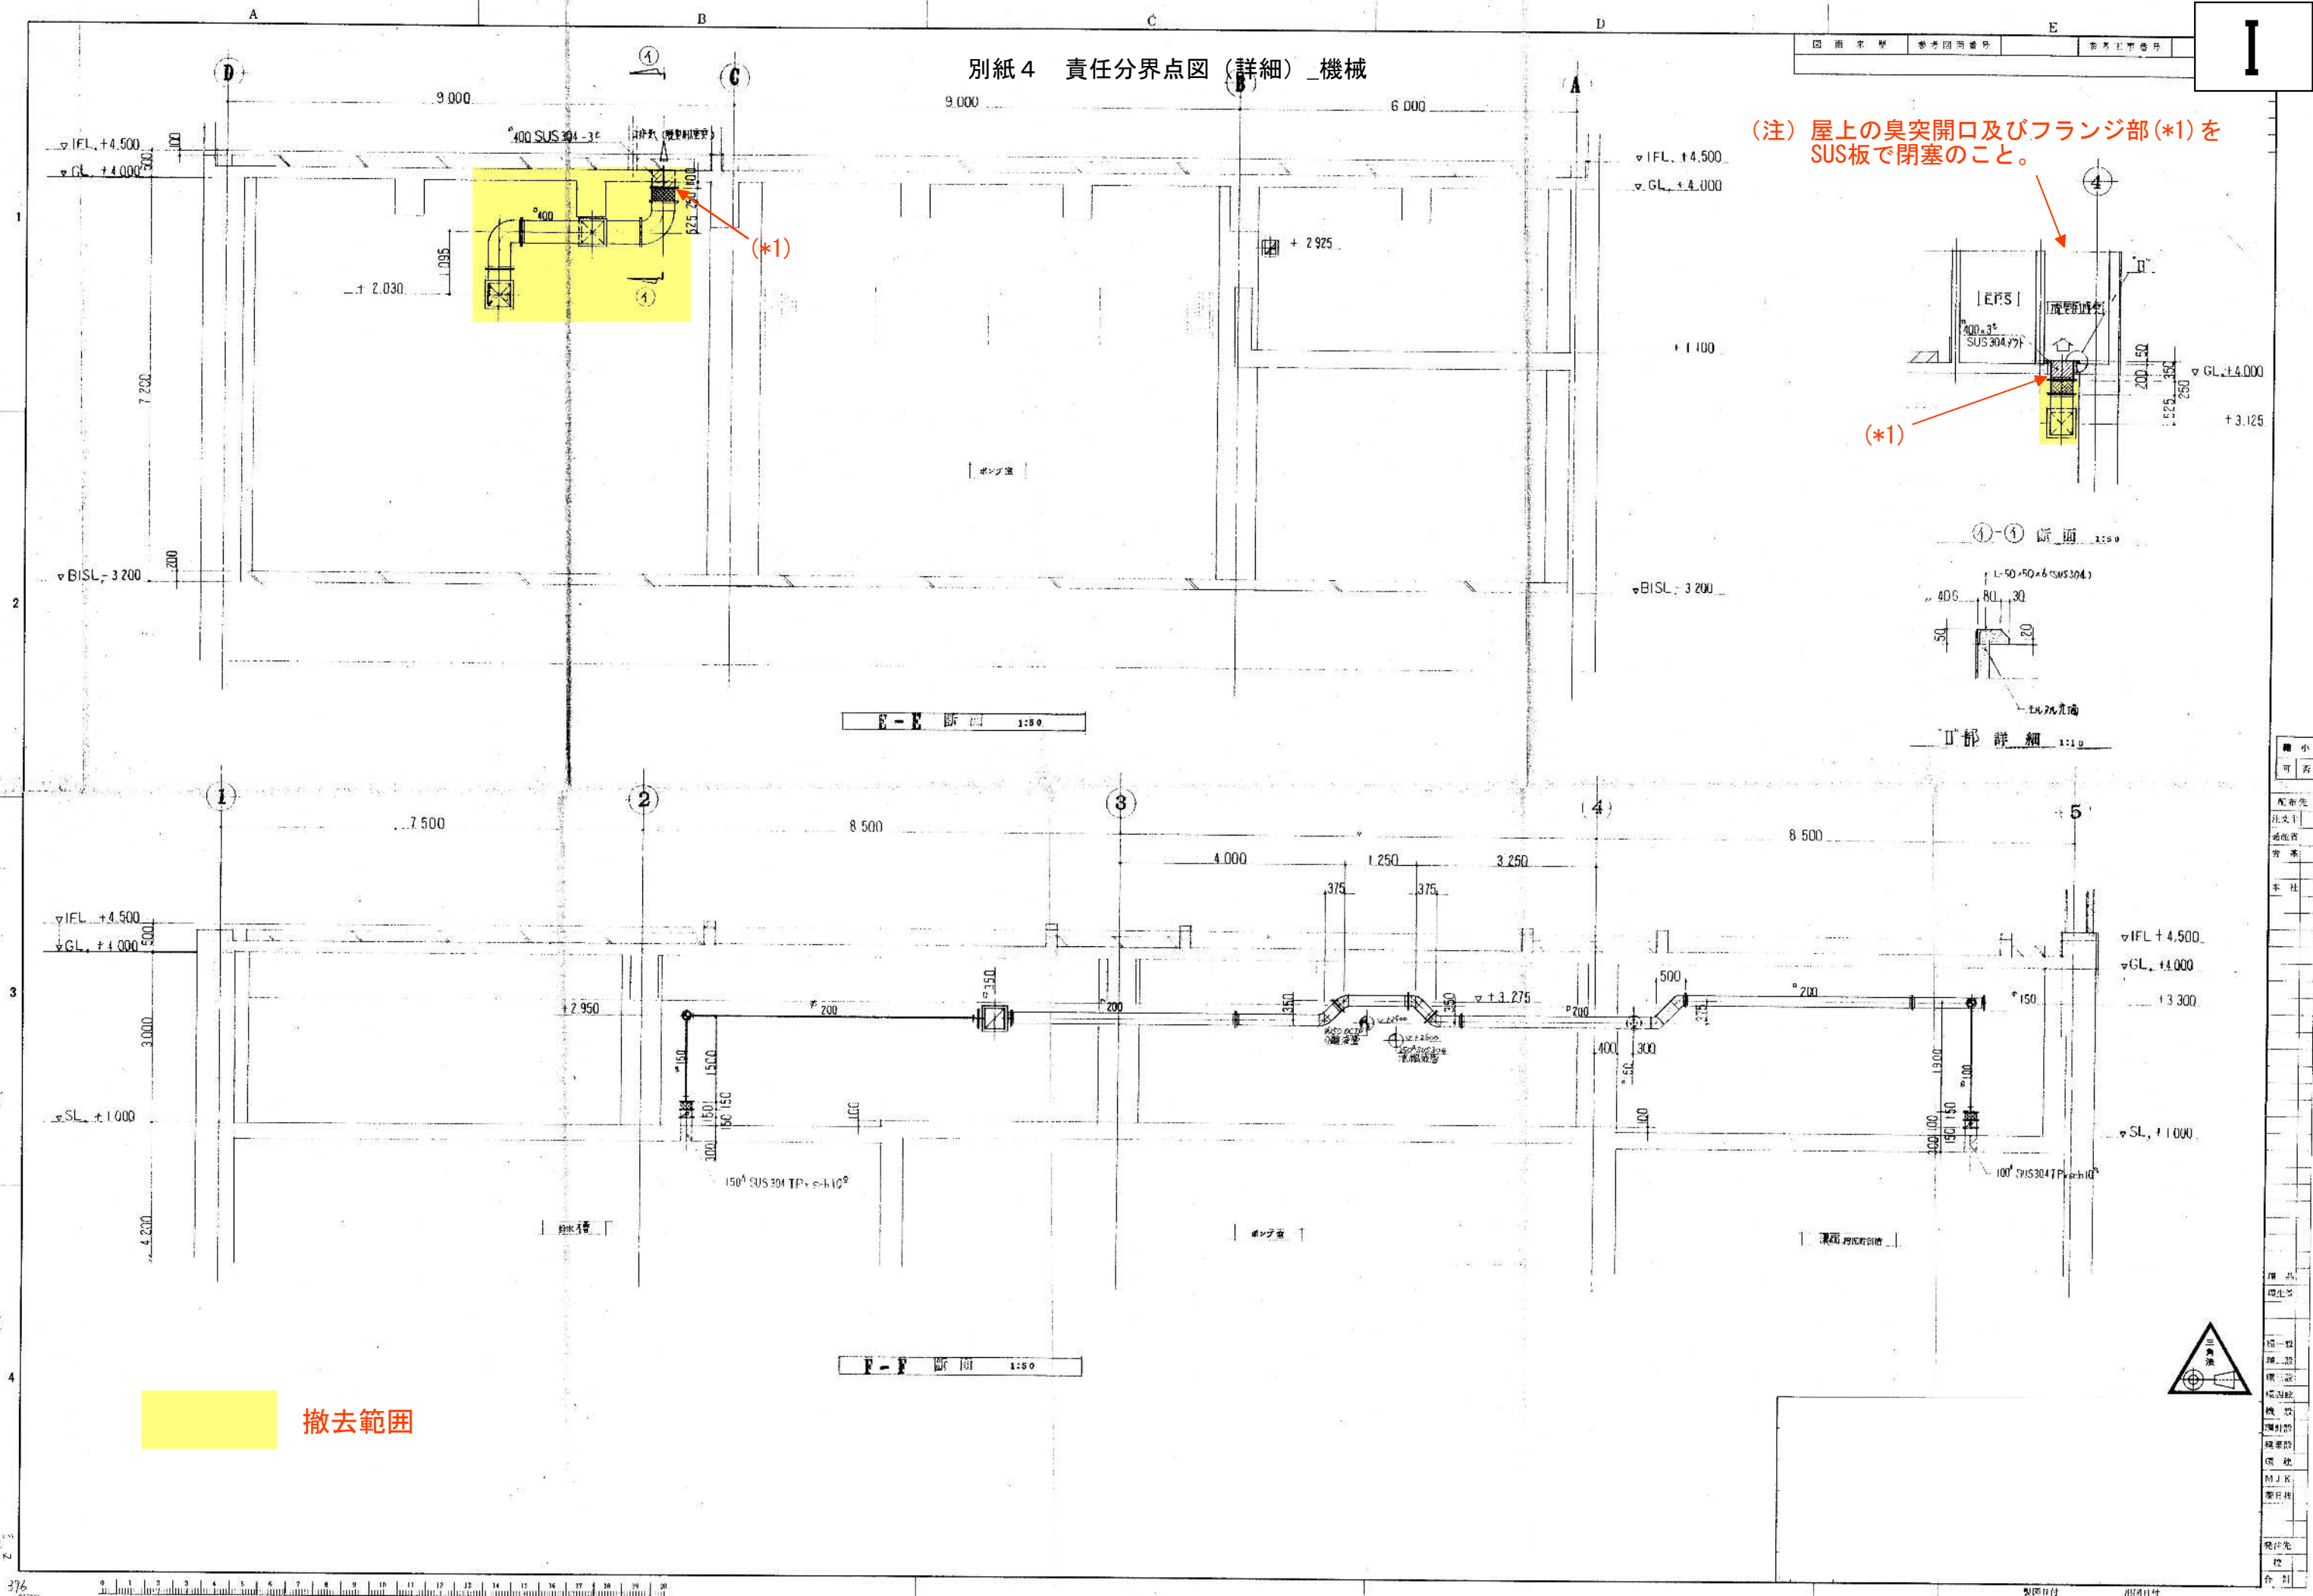


別紙4 責任分界点図(詳細)_機械

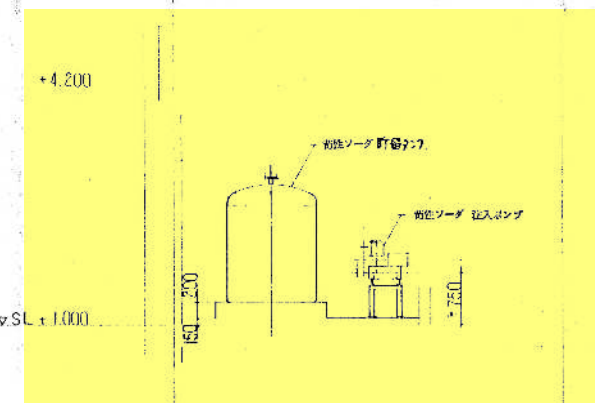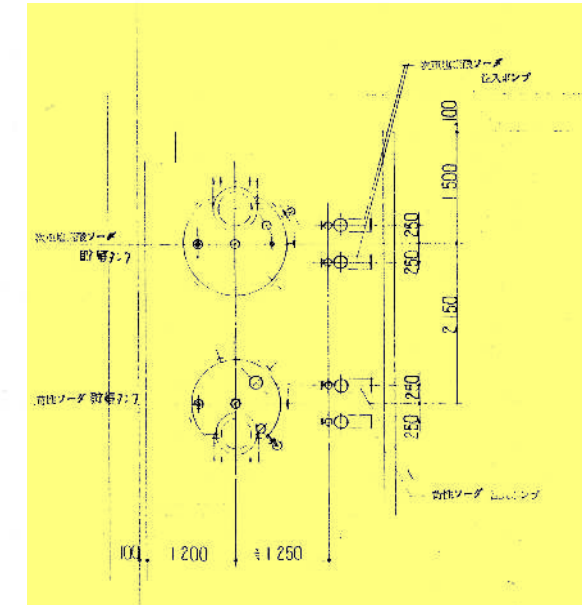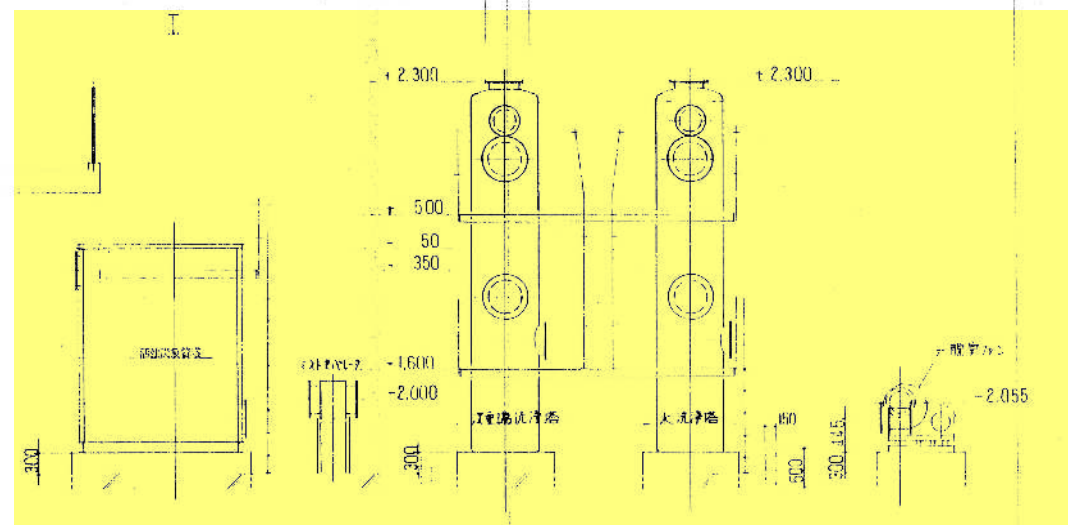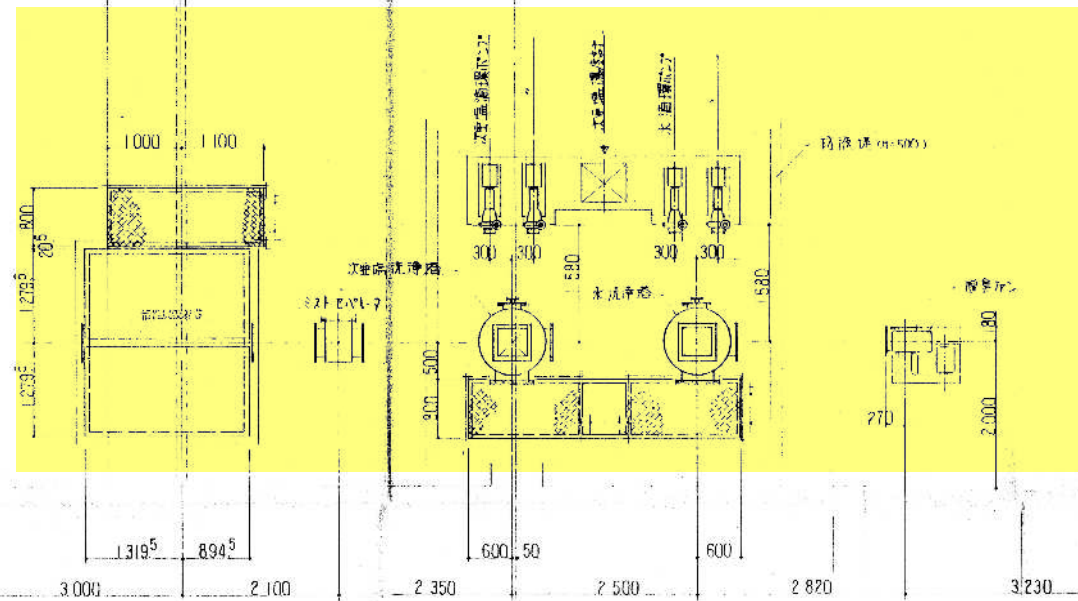


撤去範囲




縮小	

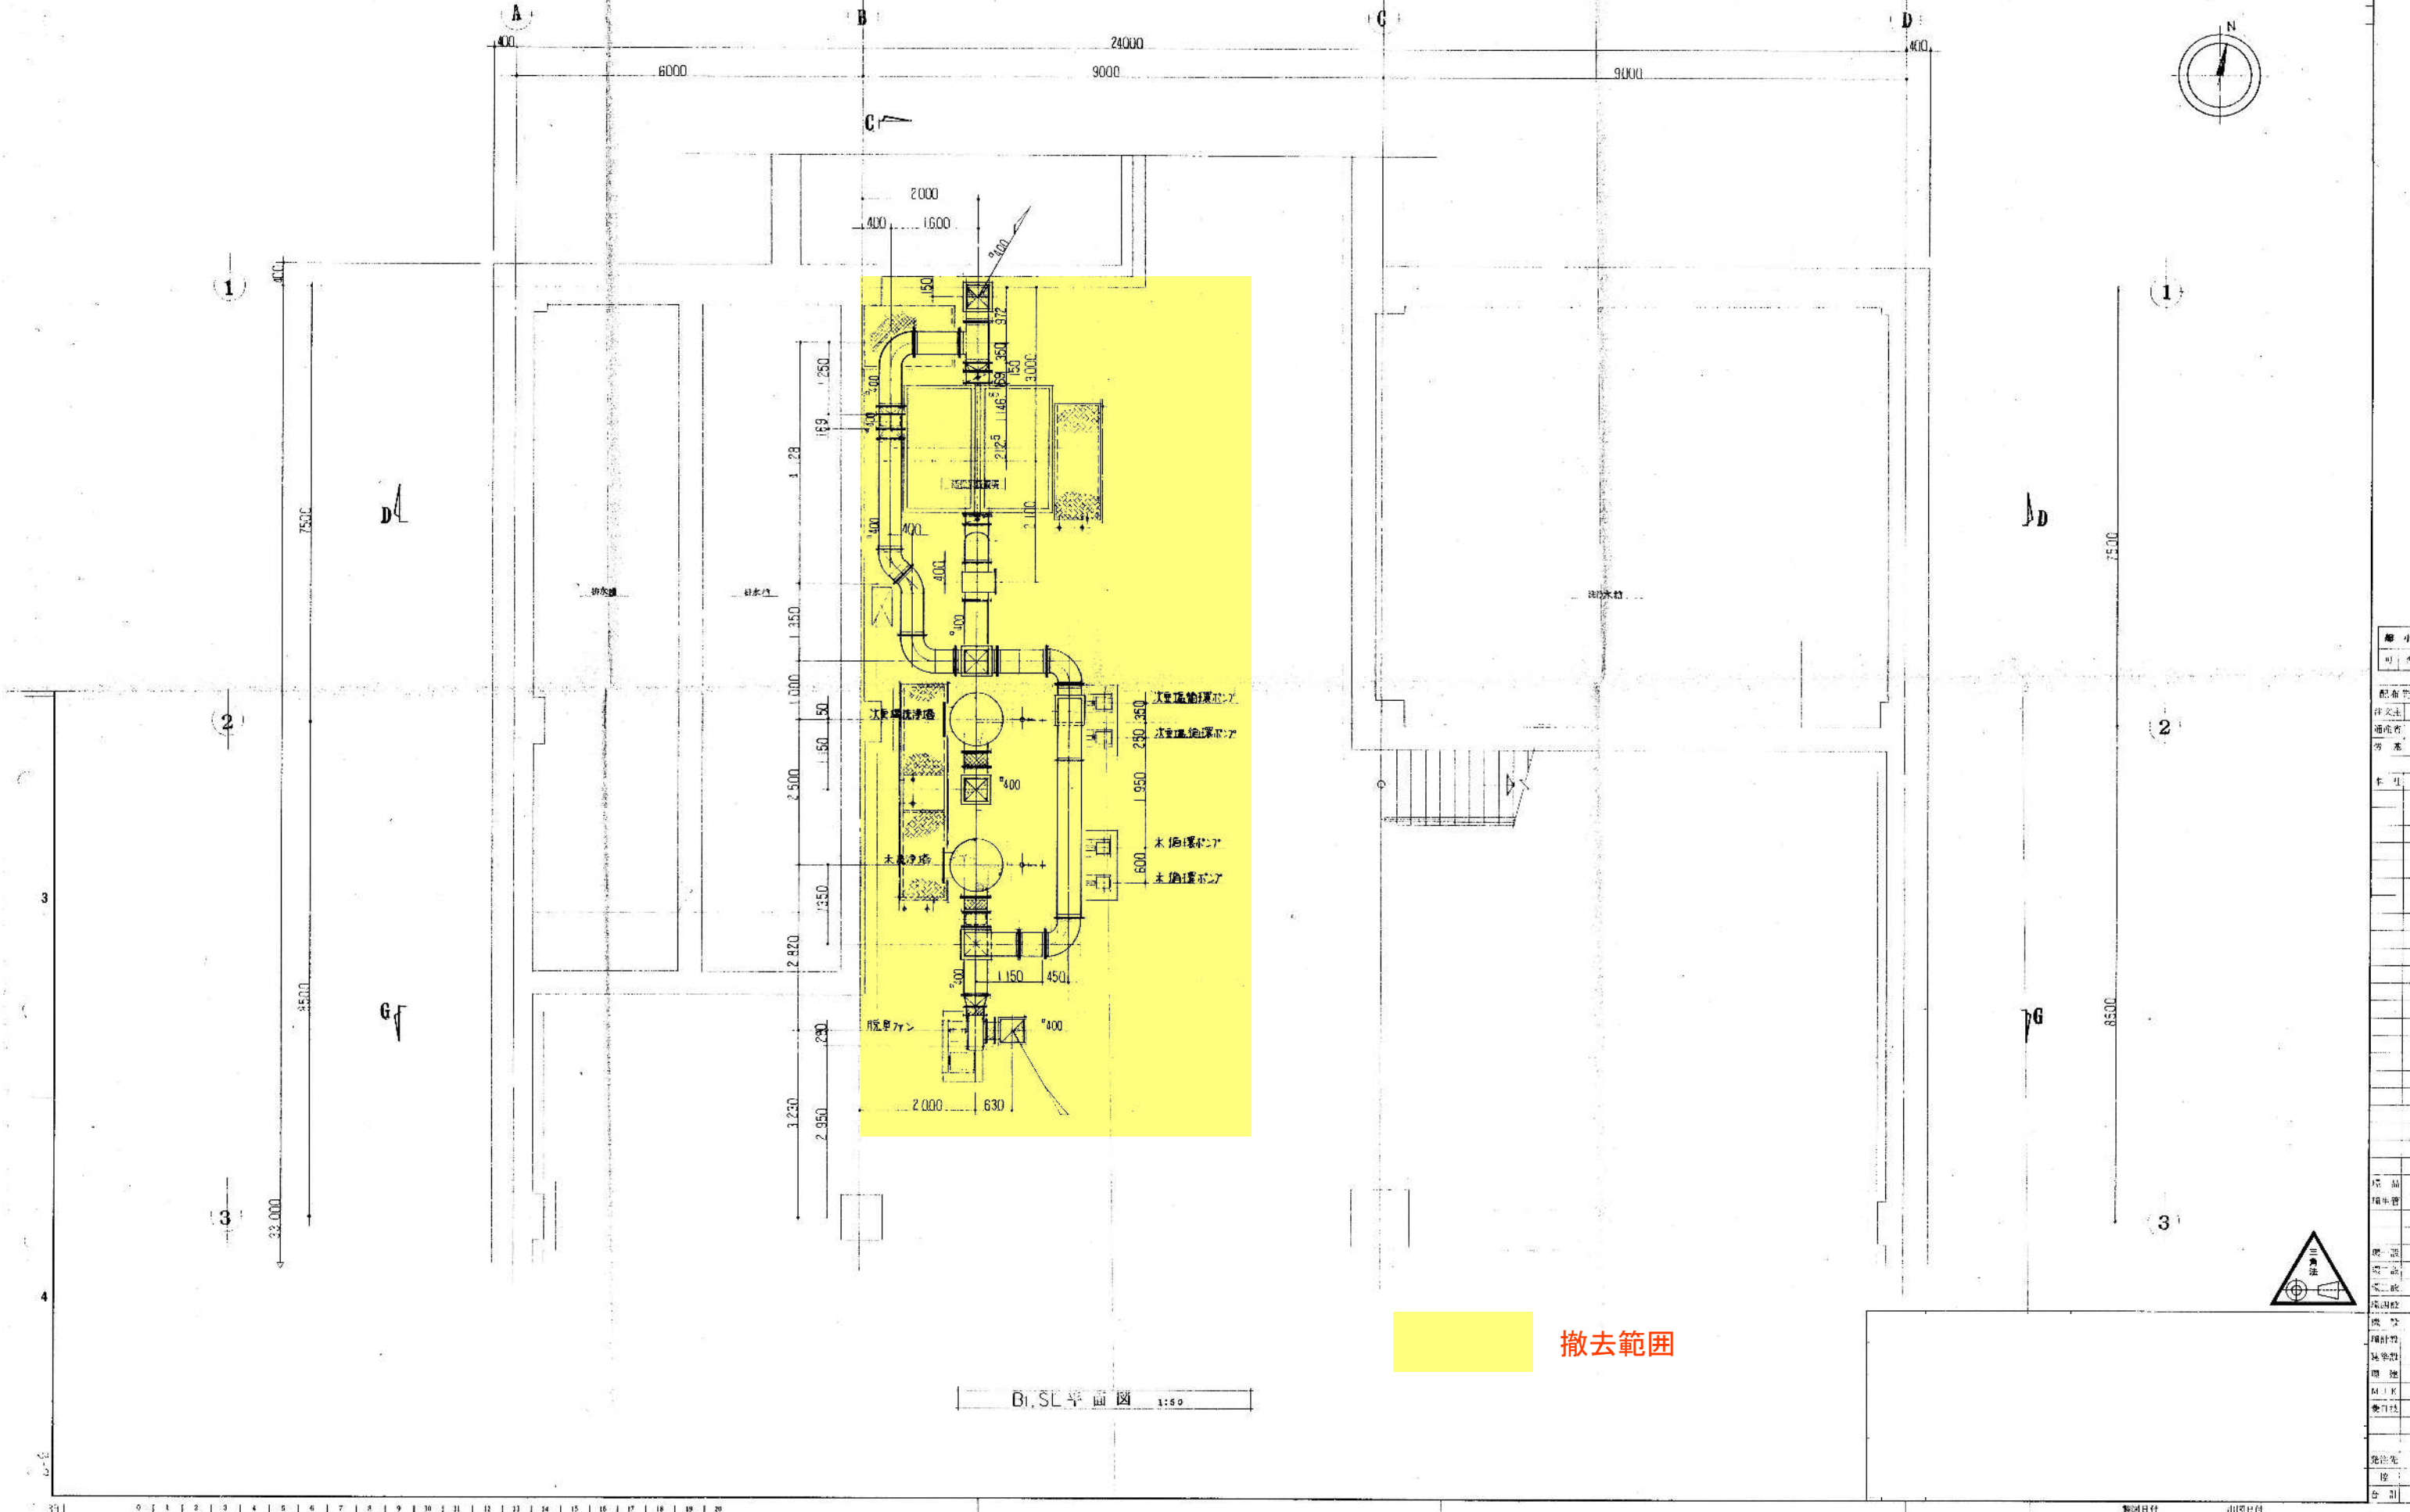


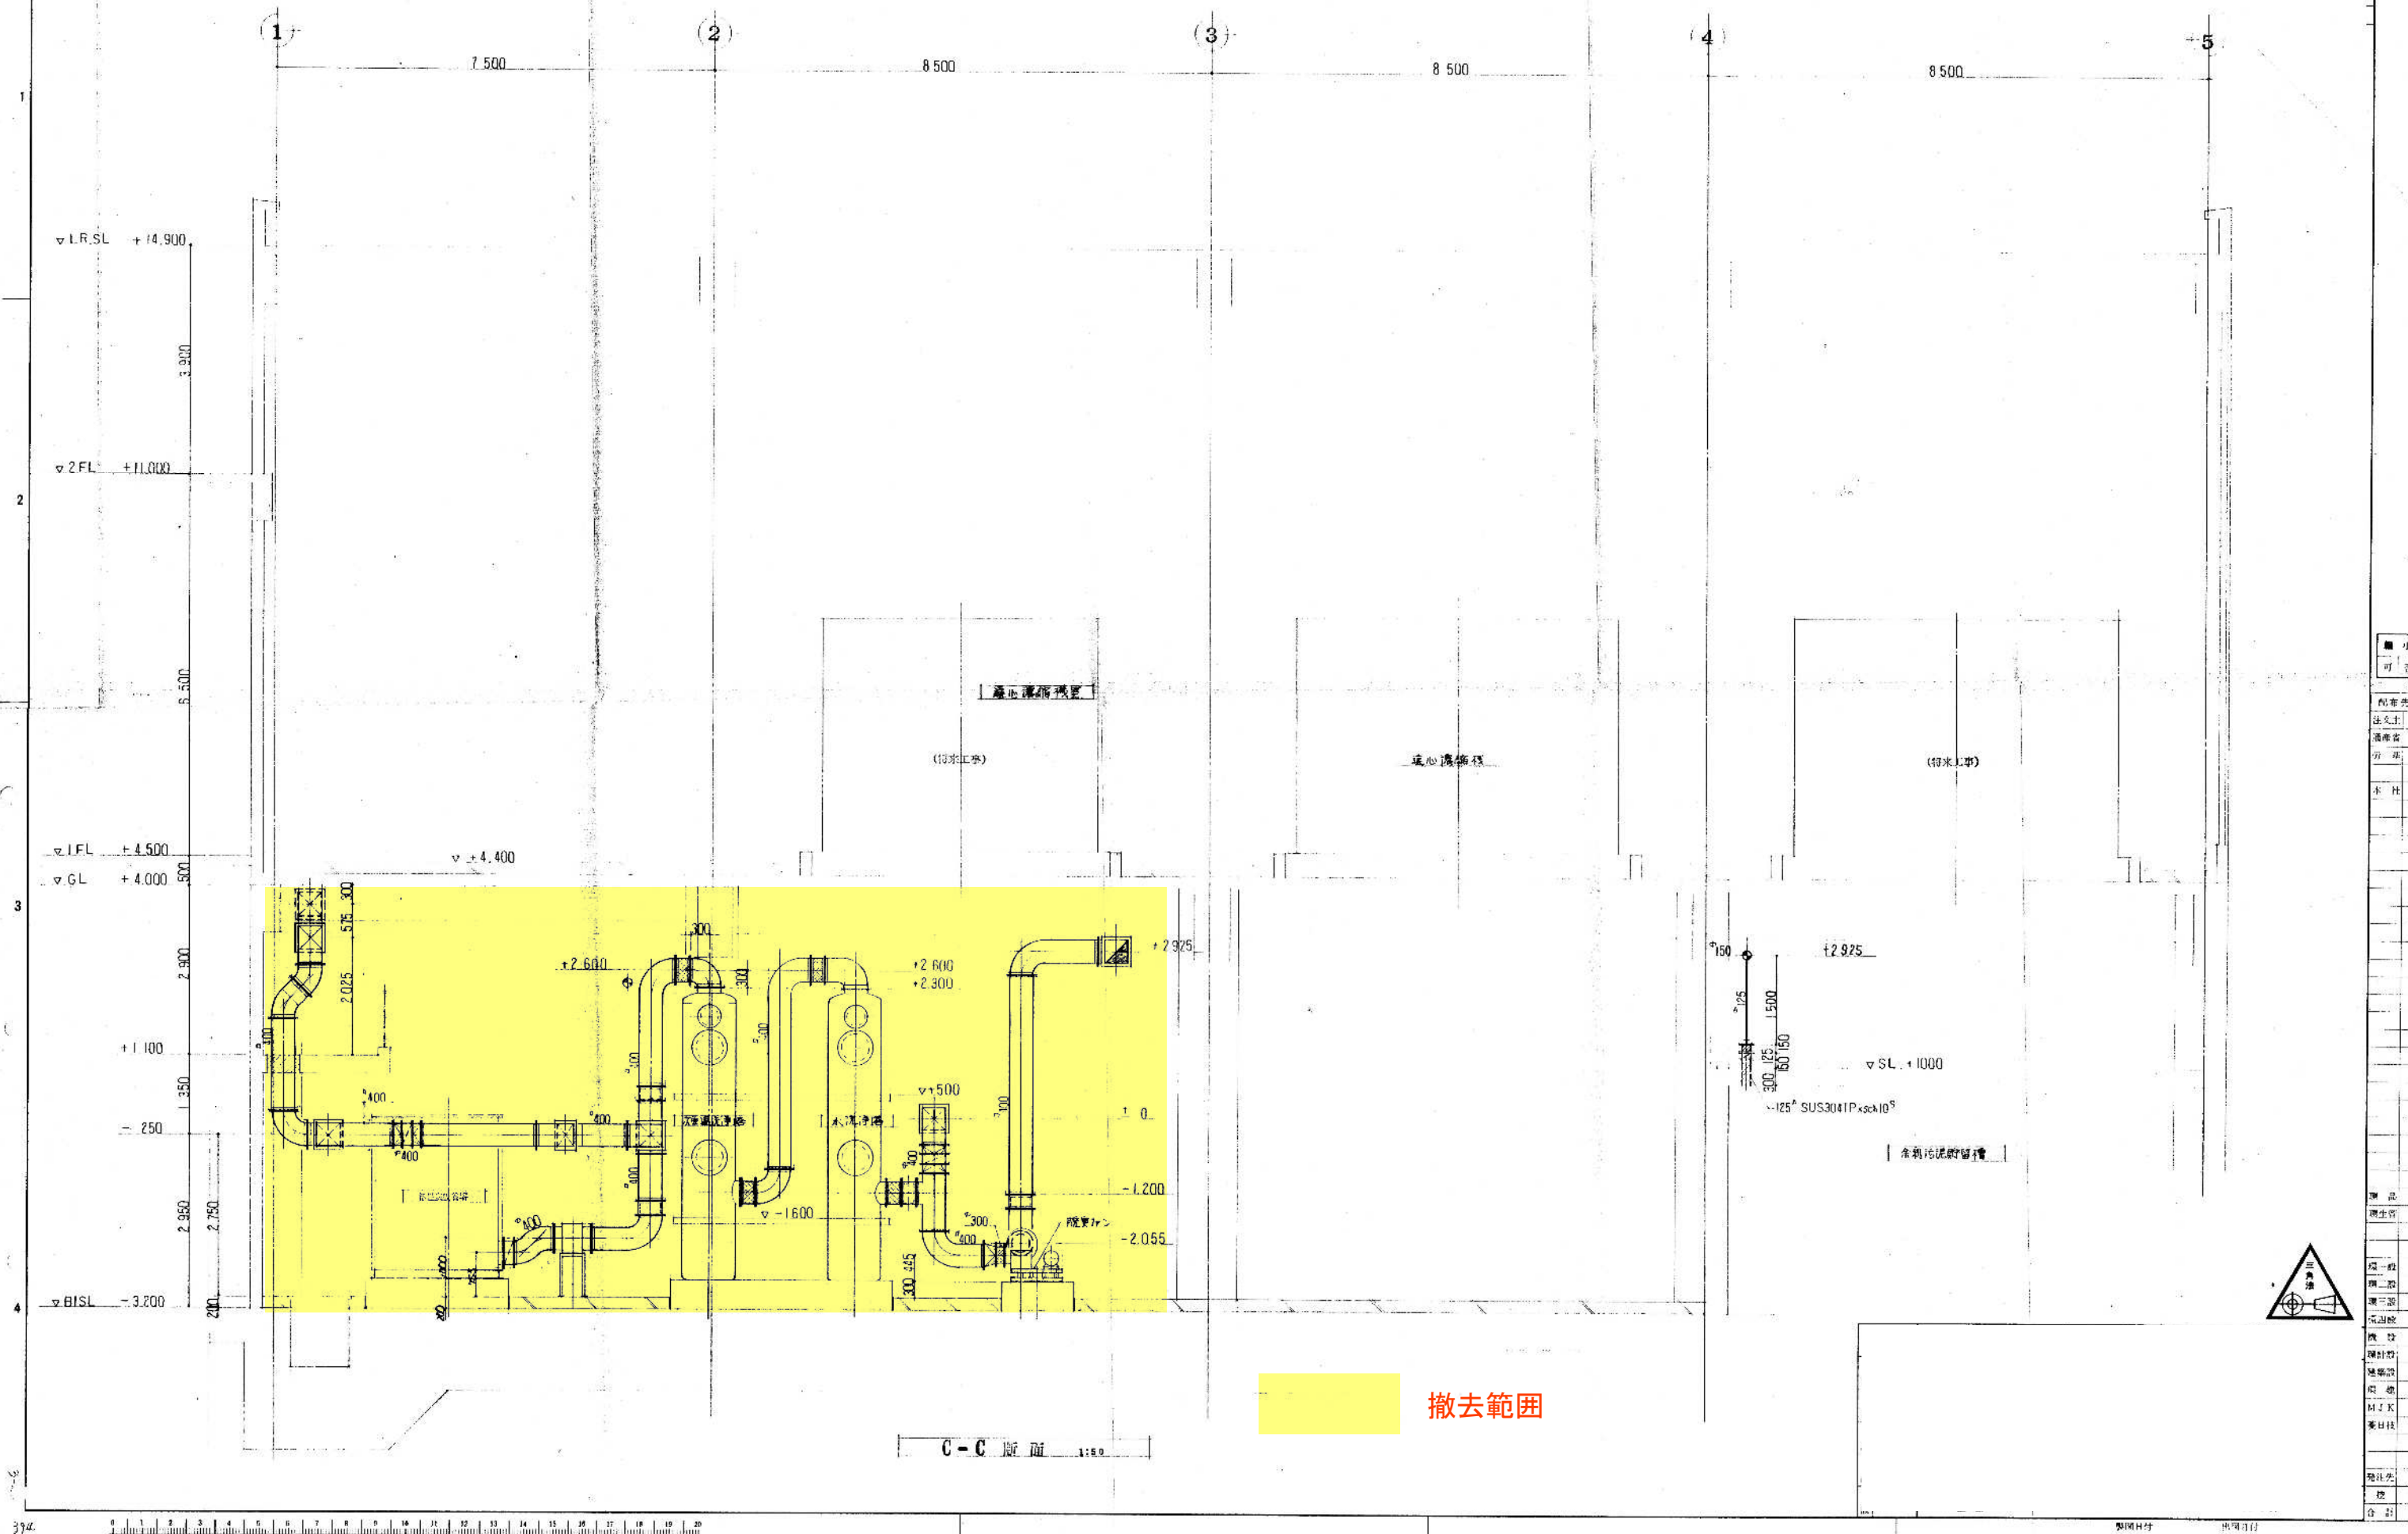


別紙4 責任分界点図（詳細）_電気

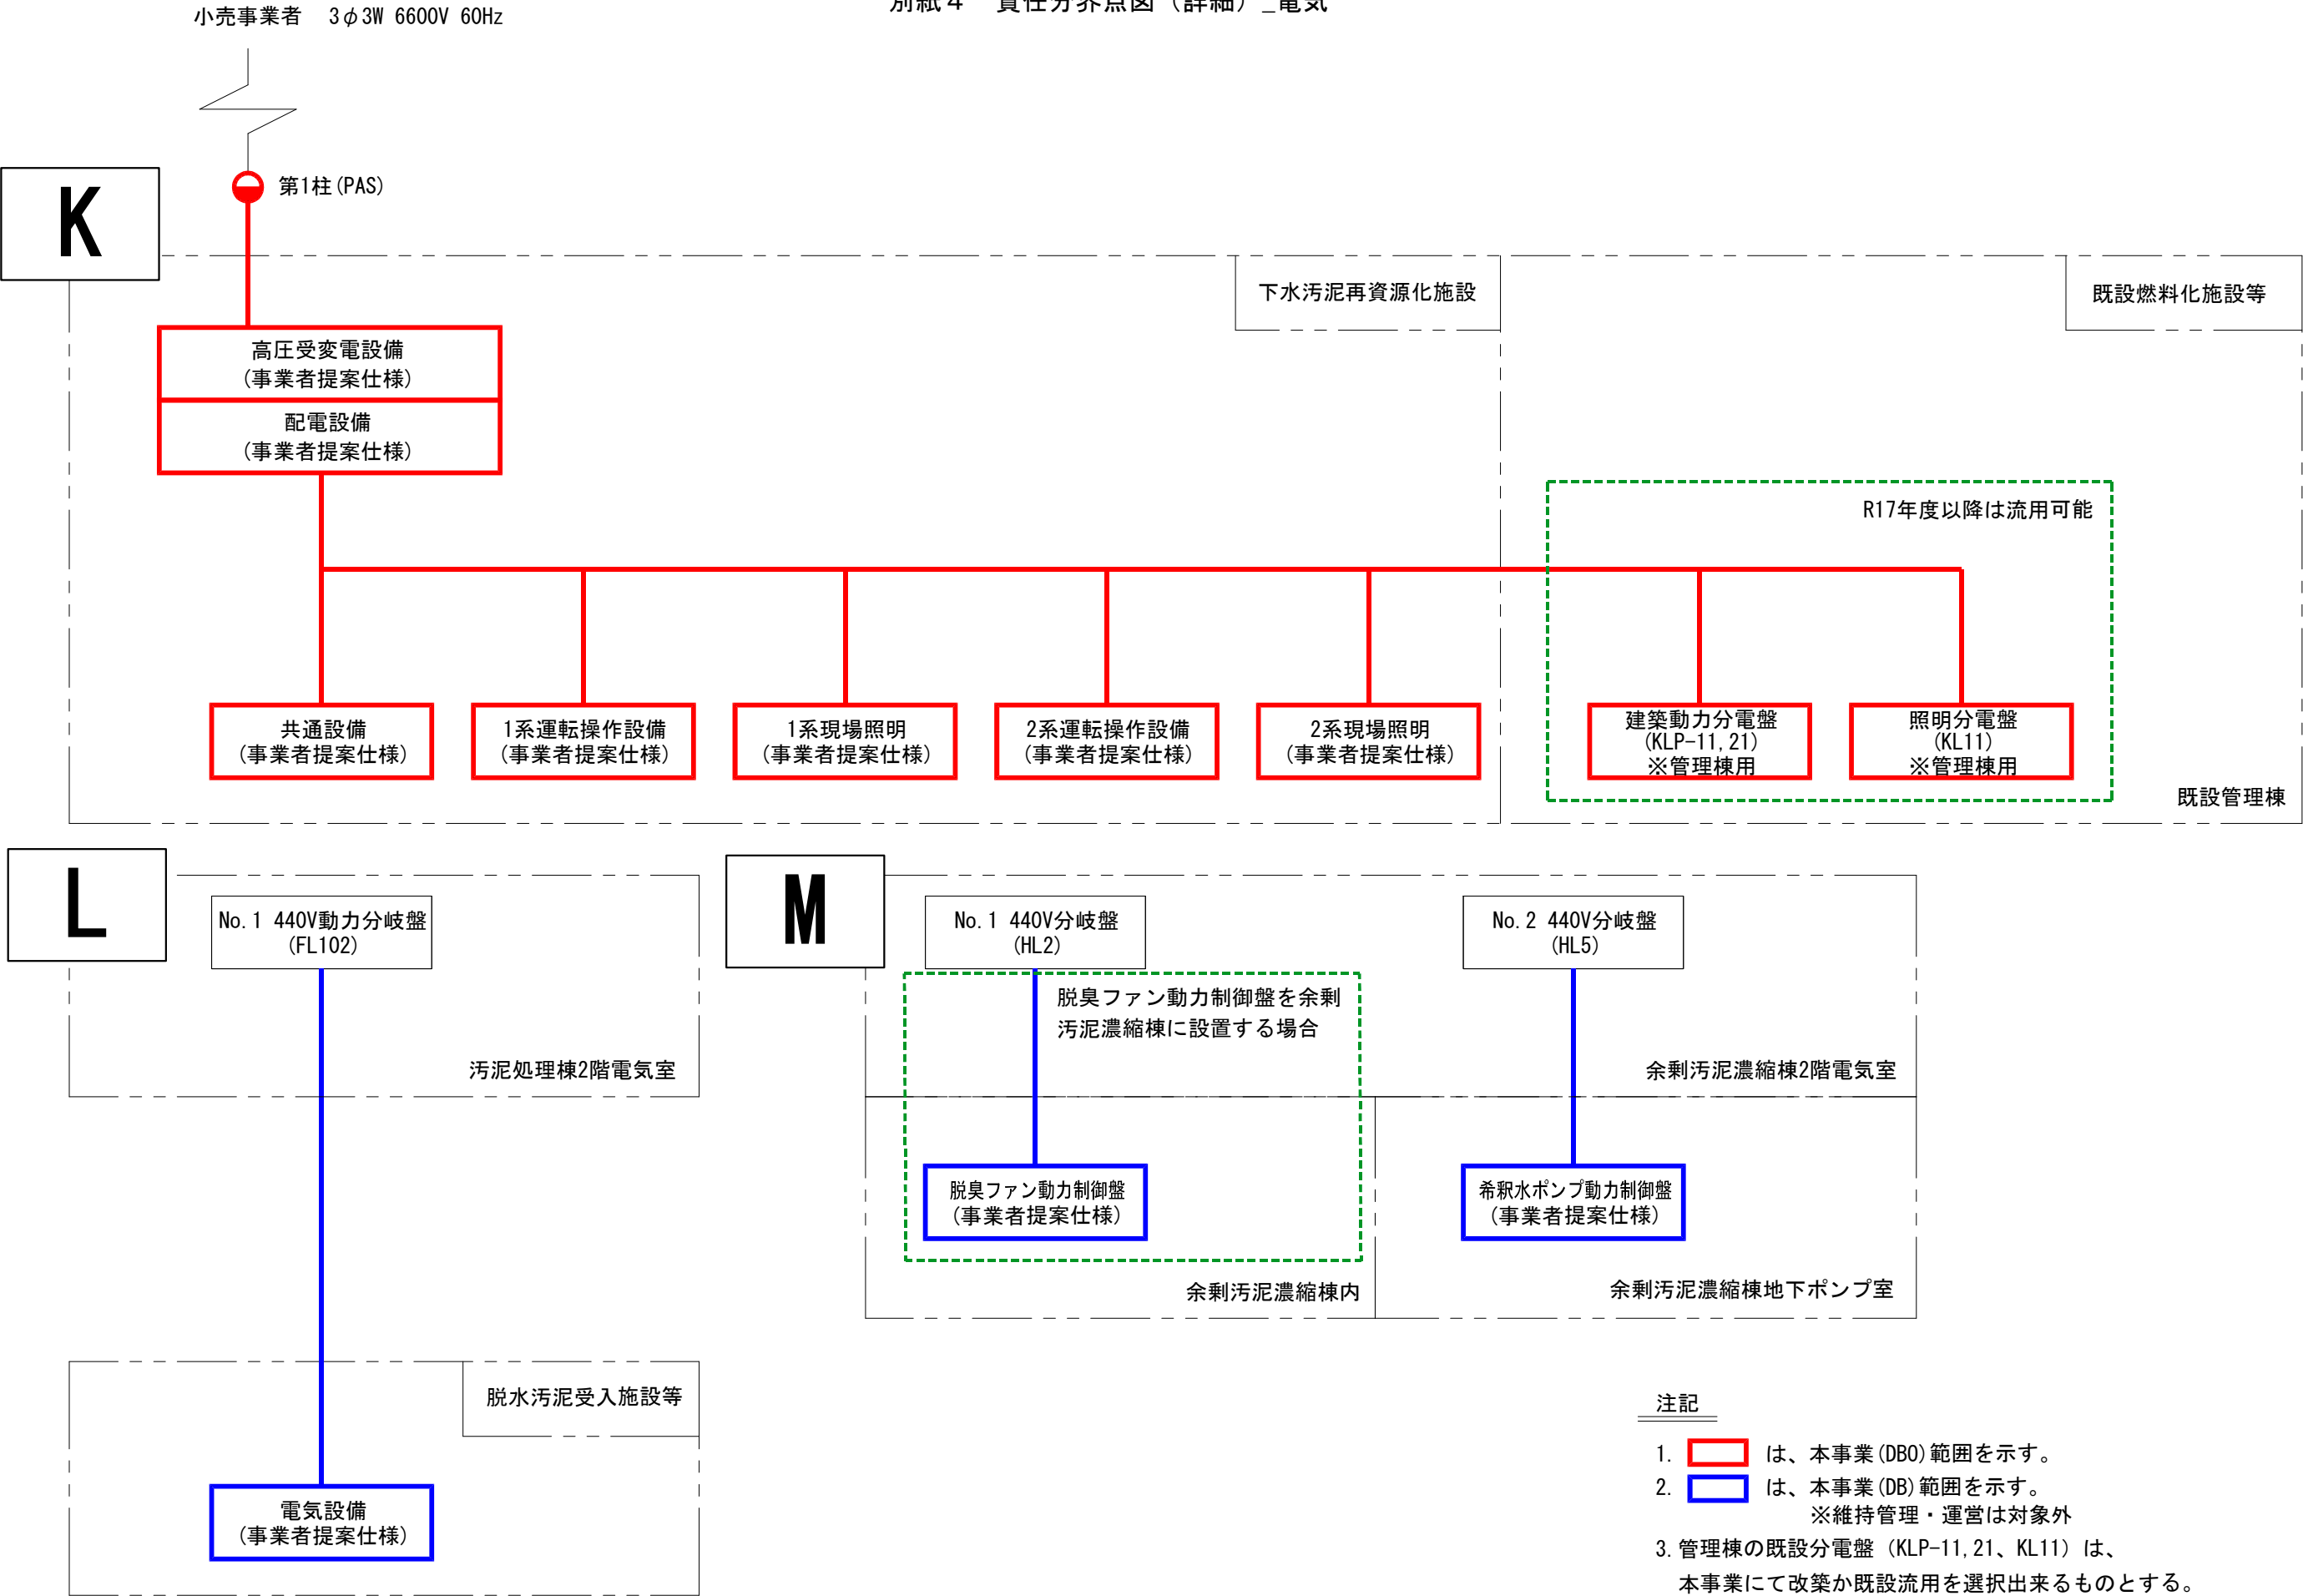


別紙 4 責任分界点図 (詳細) _電気

L

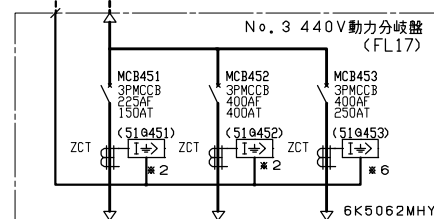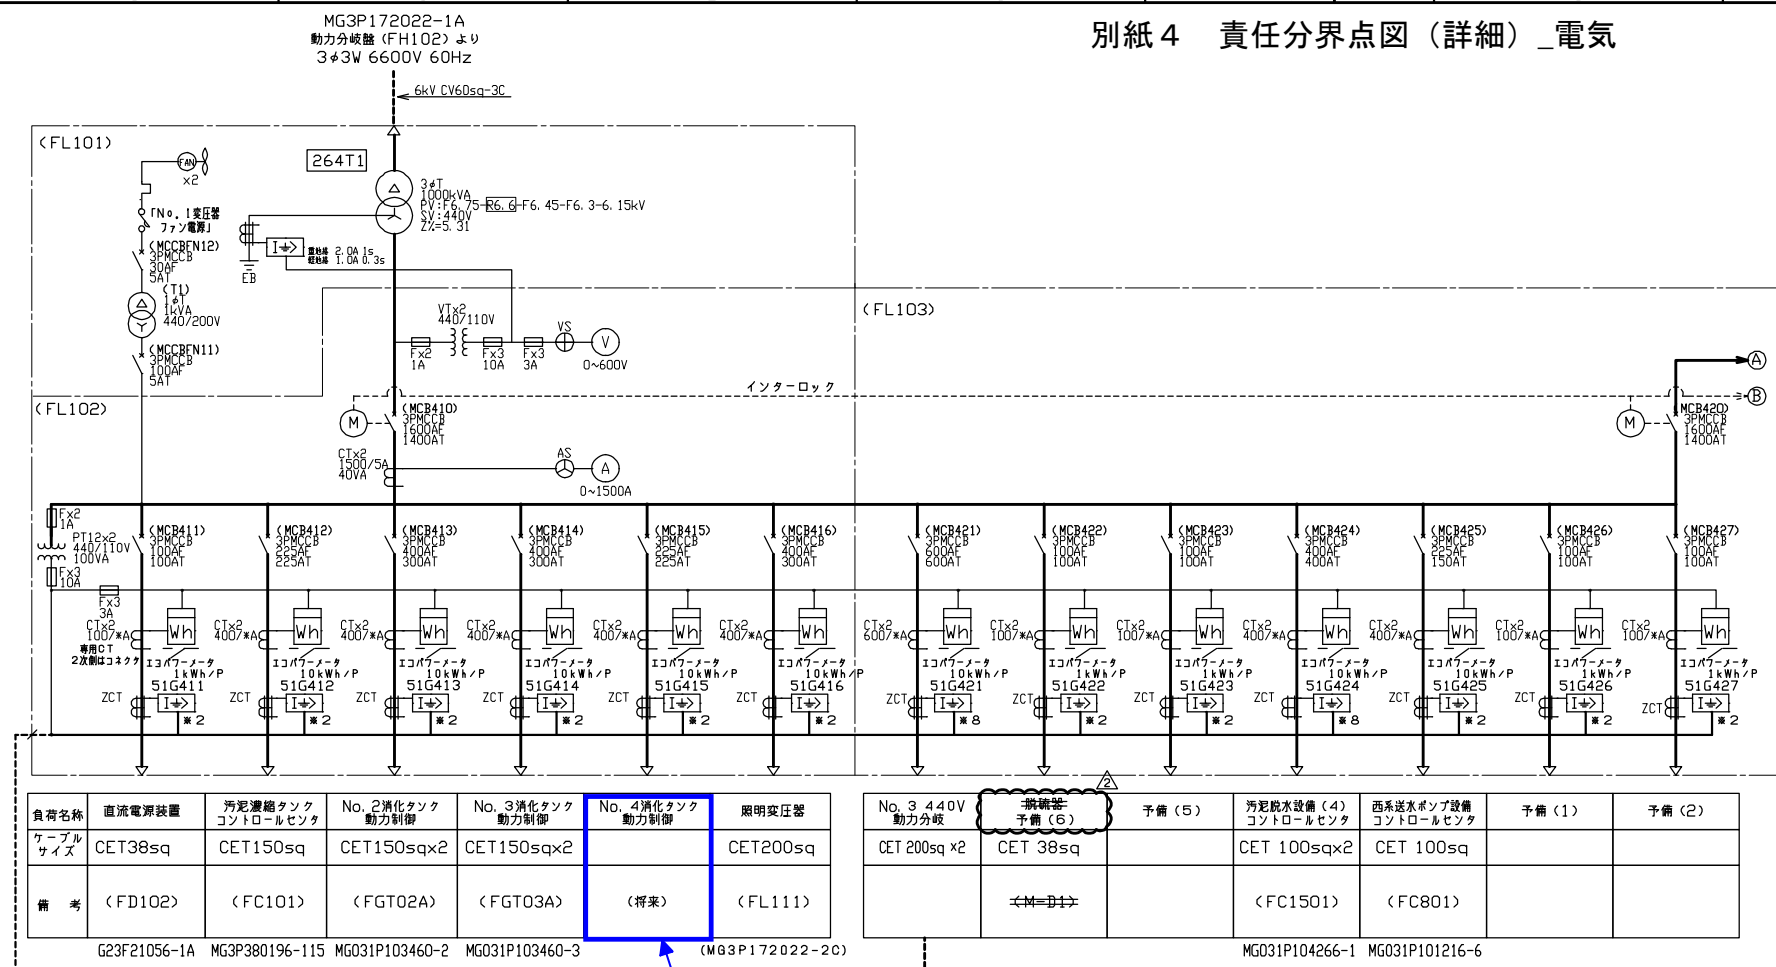

負荷名称	無停電電源装置	燃料化施設建設設備 コントロールセンタ	汚泥脱水設備(3) コントロールセンタ
ケーブル サイズ	CE 100sq	CE 325sq	CE 150sq
備 考	〈FD9〉	〈FC1201〉	〈FC1101〉 (No. 5用)

MG031P103456 MG031P103138
- 1

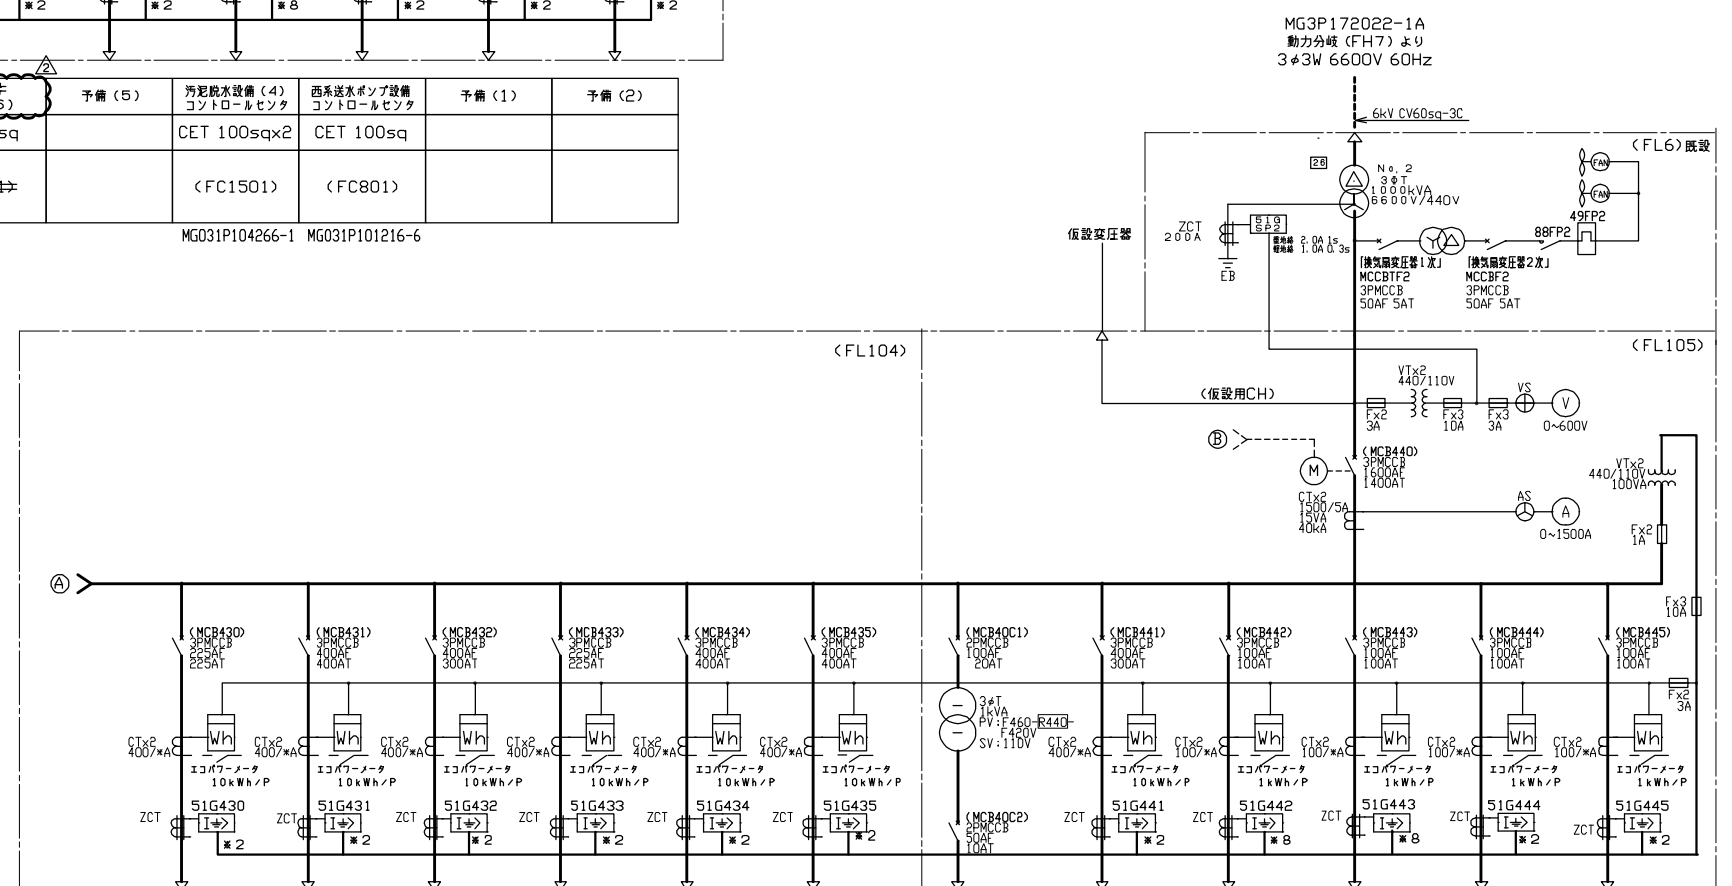

No. 1消化タンク 動力制御	ボイフ設備 コントロールセンター	脱 水 機 (1) コントロールセンター	汚泥分離設備 コントロールセンター	汚泥洗浄設備 コントロールセンター	汚泥脱脂設備 (2) コントロールセンター	返流水送水設備 制御電源	照明変圧器	No. 1返流水送水 ポンプ VVVF	No. 2返流水送水 ポンプ VVVF	予備 (3)	予備 (4)
CET150sq×2	CET 100sq×2	CET 100sq ×2	CET 150sq	CET 100sq ×2	CET 100sq ×2	CED5. 5sq	CET 200sq	CET 38sq	CET 38sq		
〈FGT01A〉	〈FC321〉	〈FC401〉 (No. 2～3用)	〈FC1201〉	〈FC901〉	〈FC421〉 (No. 4用)	〈FK1001〉	〈FL111〉	〈CVF431〉	〈CVF432〉		

MG031P103460-1	MG031P101777-11	MG3P380196-123	MG031P103385-1	MG031P101972-1	MG031P101777-1
----------------	-----------------	----------------	----------------	----------------	----------------

MG3P172022-2C

MG031P200646-1

広島市下水道局 様


西部水資源再生センター汚泥処理その他電気設備工事

- | | |
|-----|------|
| 第 1 | 0.1A |
| | 0.3S |
| 第 2 | 0.2A |
| | 0.3S |
| 第 6 | 0.6A |
| | 0.3S |
| 第 8 | 0.8A |
| | 0.3S |


別紙4 責任分界点図(詳細)_電気

M


遠心濃縮設備き電盤 (FH101A) より 遠心濃縮設備き電盤 (FH1A) へ
3φ3W6600V60Hz 3φ3W6600V60Hz
MG3P172022-1A

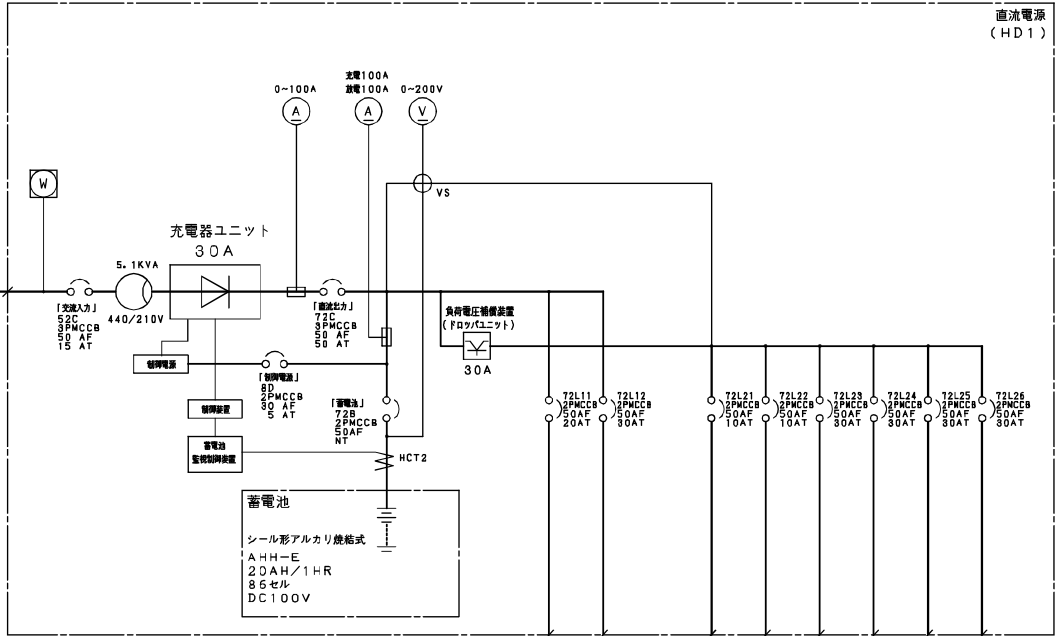

負荷名称	非常灯	予備	制御電源	構築伝送装置	計装電源	予備	予備	予備
負荷容量	880VA		130VA					
参考ケーブルサイズ								
負荷No.								
盤No.								

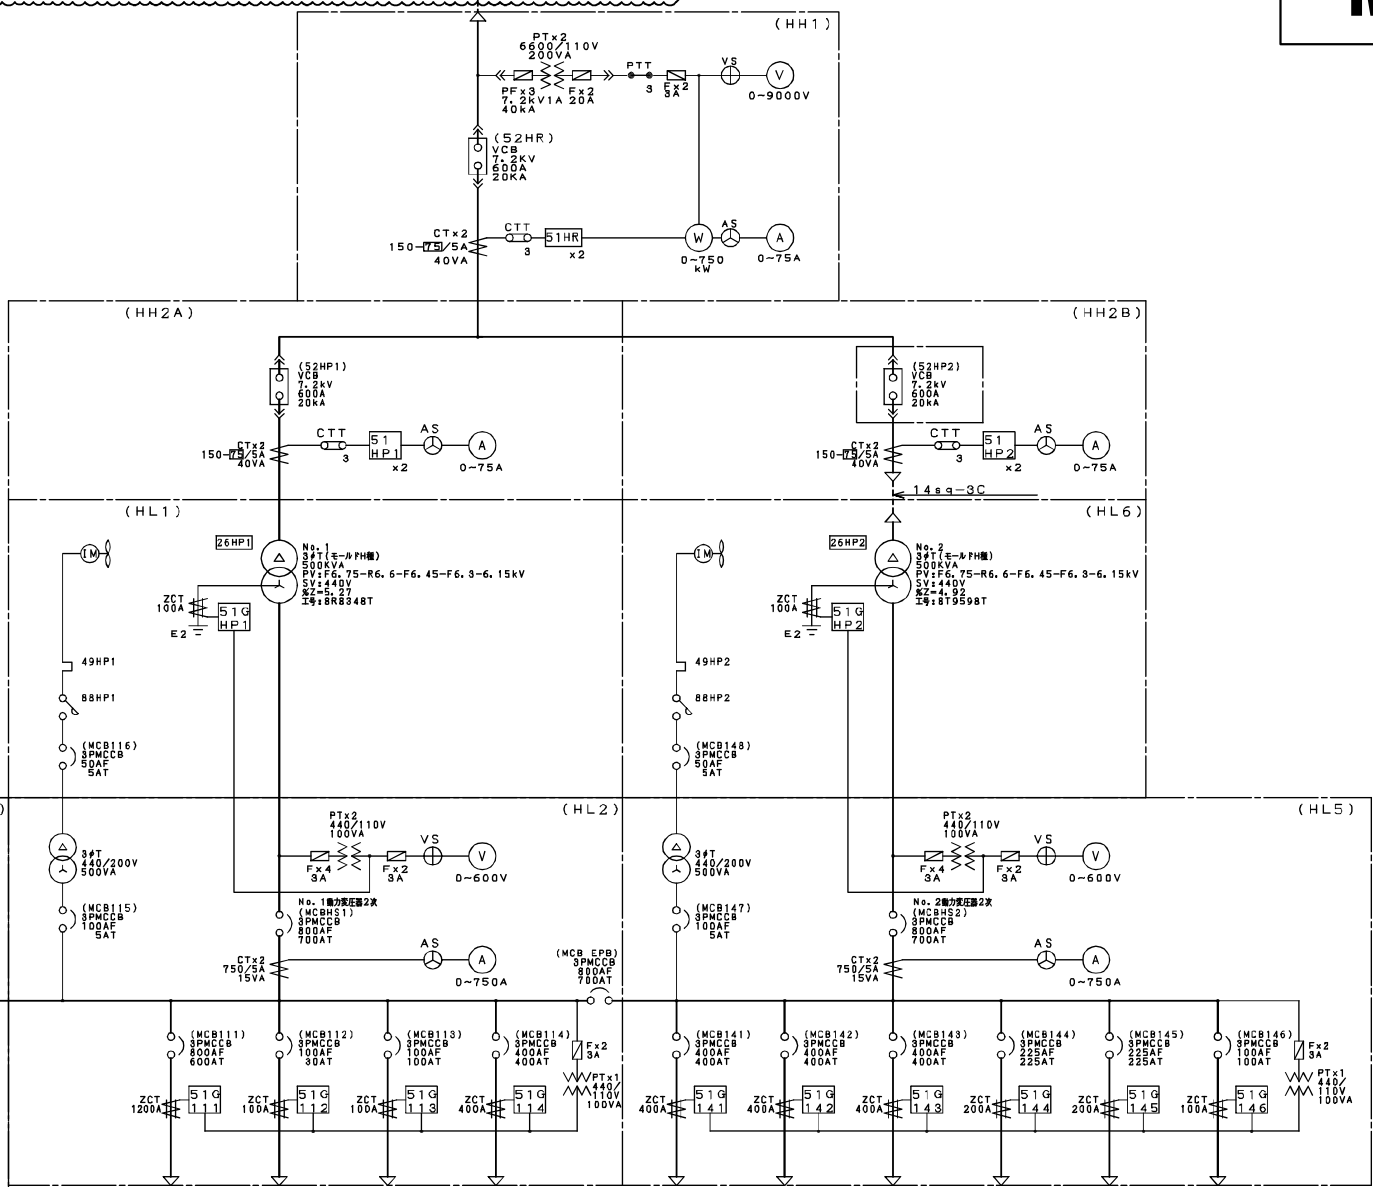


負荷名称	遠心濃縮設備 コントロールセンタ	直流電源盤	予備	No. 2-1遠心濃縮機	No. 2-2遠心濃縮機	No. 2-3遠心濃縮機	No. 2-4遠心濃縮機	No. 1遠心濃縮機	No. 3遠心濃縮機	予備
負荷容量 () KVA	590.1	3.46		110kW	110kW	110kW	110kW	55kW	55kW	
参考ケーブルサイズ	15φ-3C×2	3.5φ-3C		15φ-3C						
負荷No.	HC11	HD1								
盤No.										

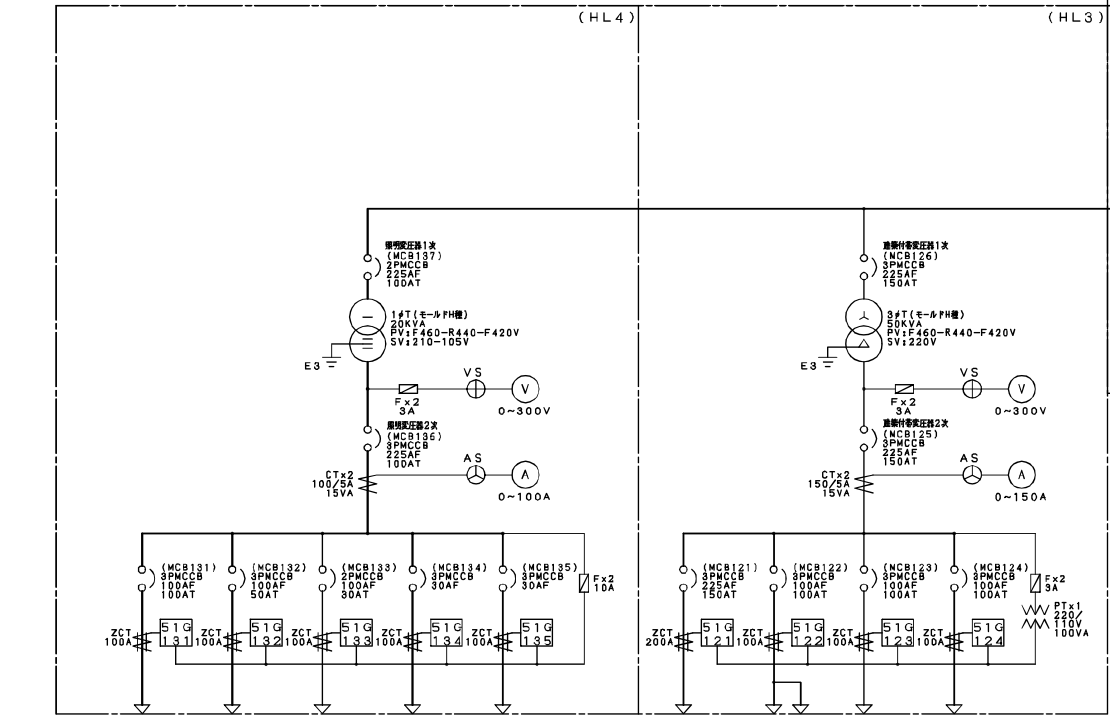


負荷名称	照明分電盤	盤内照明	計装電源	主備工	主備工	建築付帯動力盤	作業用電源	建築付帯動力盤	予備
負荷容量 () KVA	20.04					34.05kW			
参考ケーブルサイズ	14φ-3C	8φ-3C	8φ-2C			60φ-3C	35φ-3C		
負荷No.	LG-5	HT1	HT1			PG-3	HCB1 HCB2	PG-B1	
盤No.									

脱臭ファン動力制御盤の電源接続先
(脱臭ファン動力制御盤を余剰汚泥濃縮棟に設置する場合)



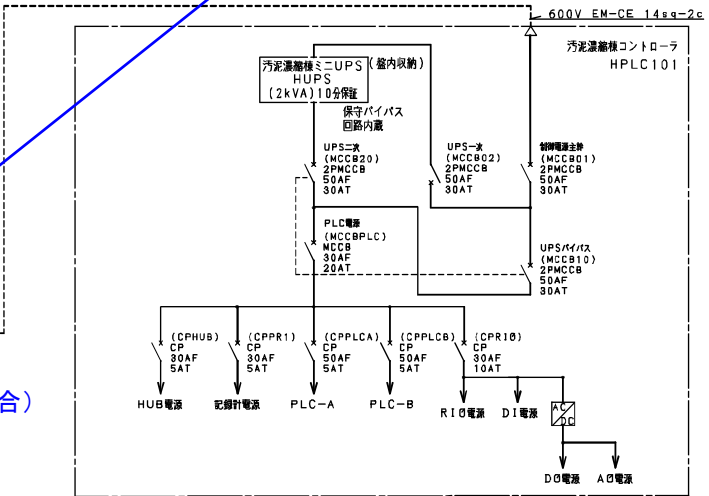


希釈水ポンプ動力制御盤の電源接続先



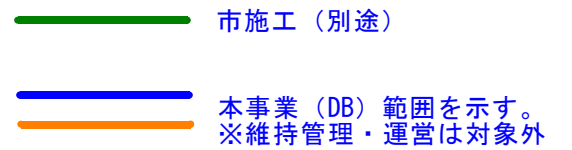

P

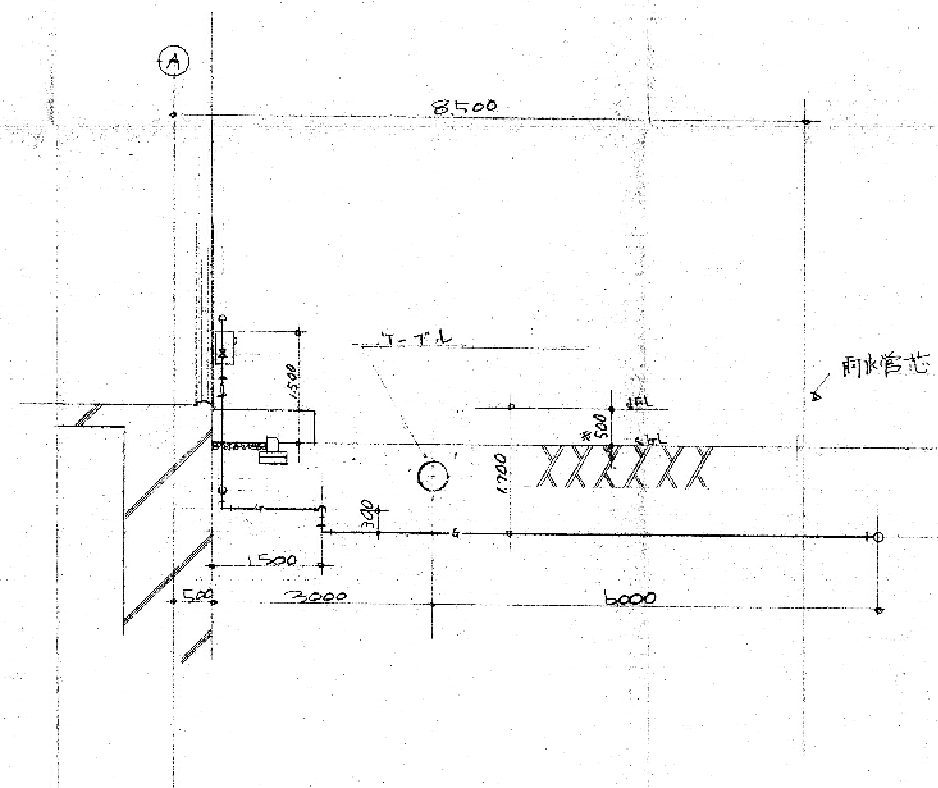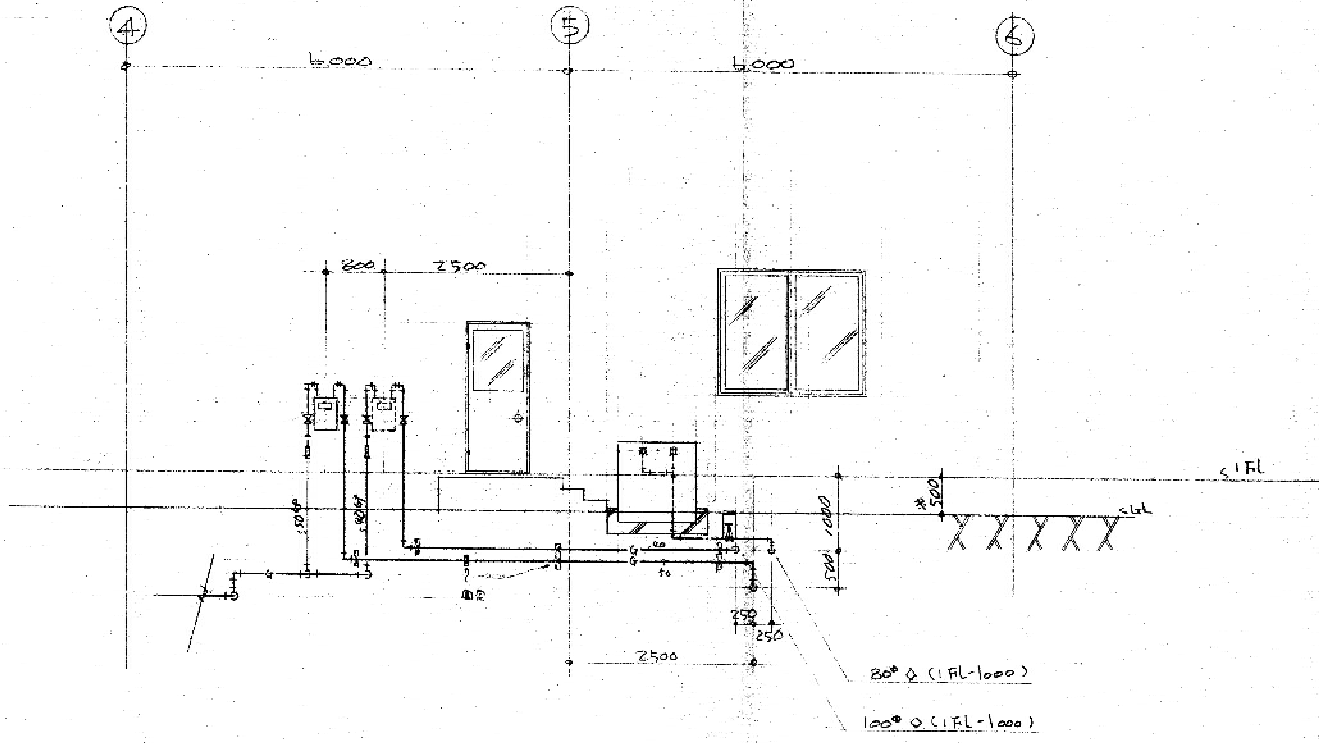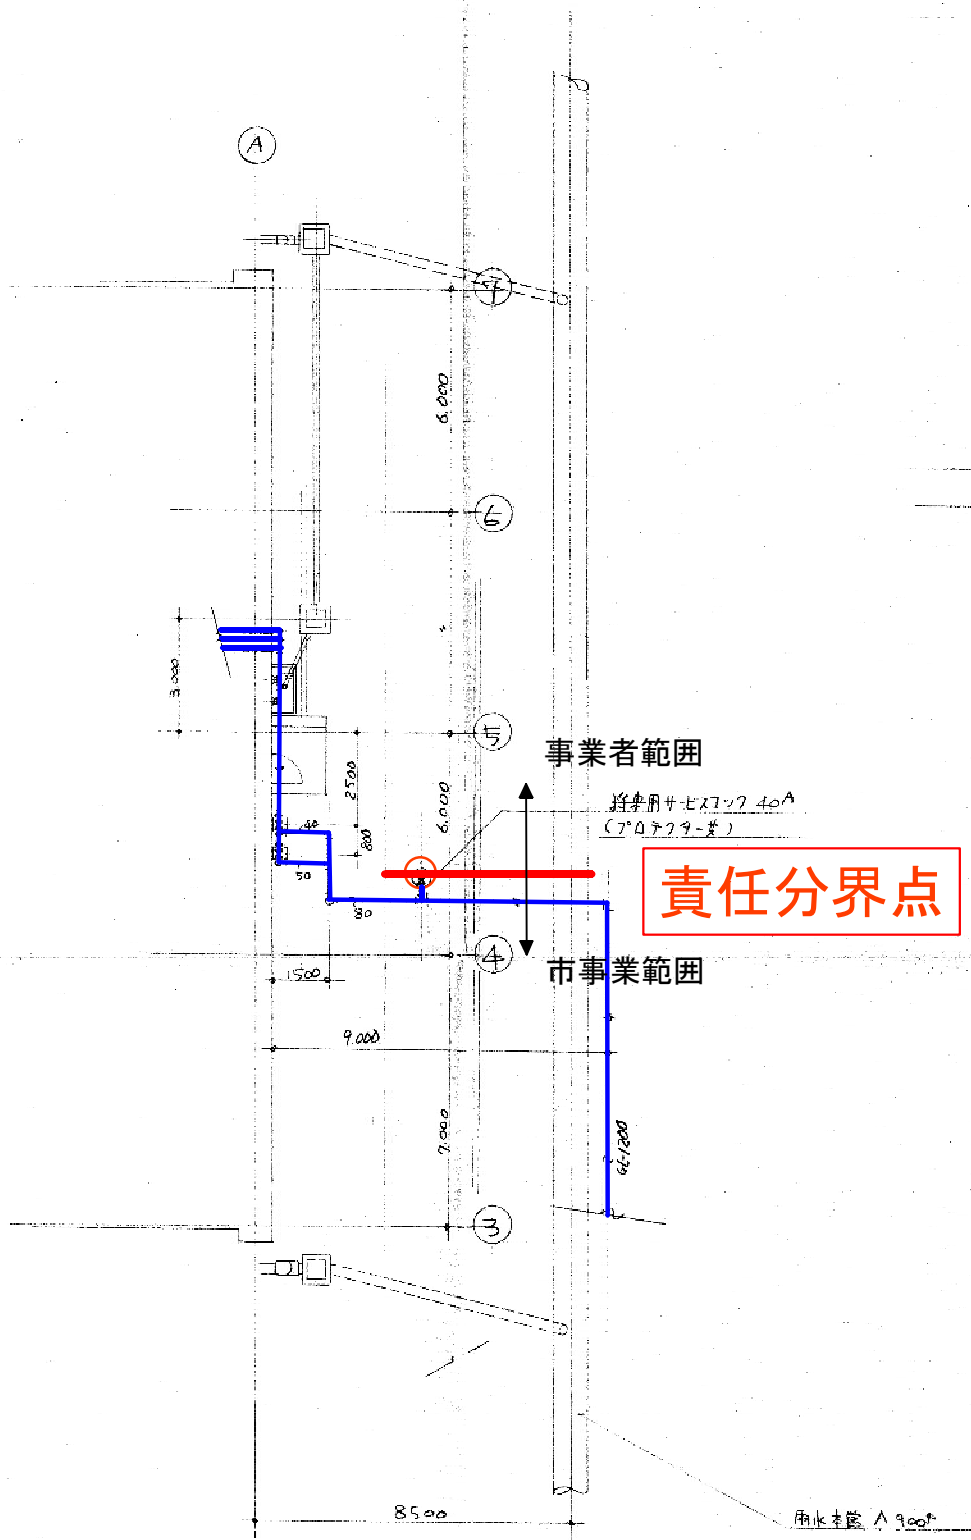

