

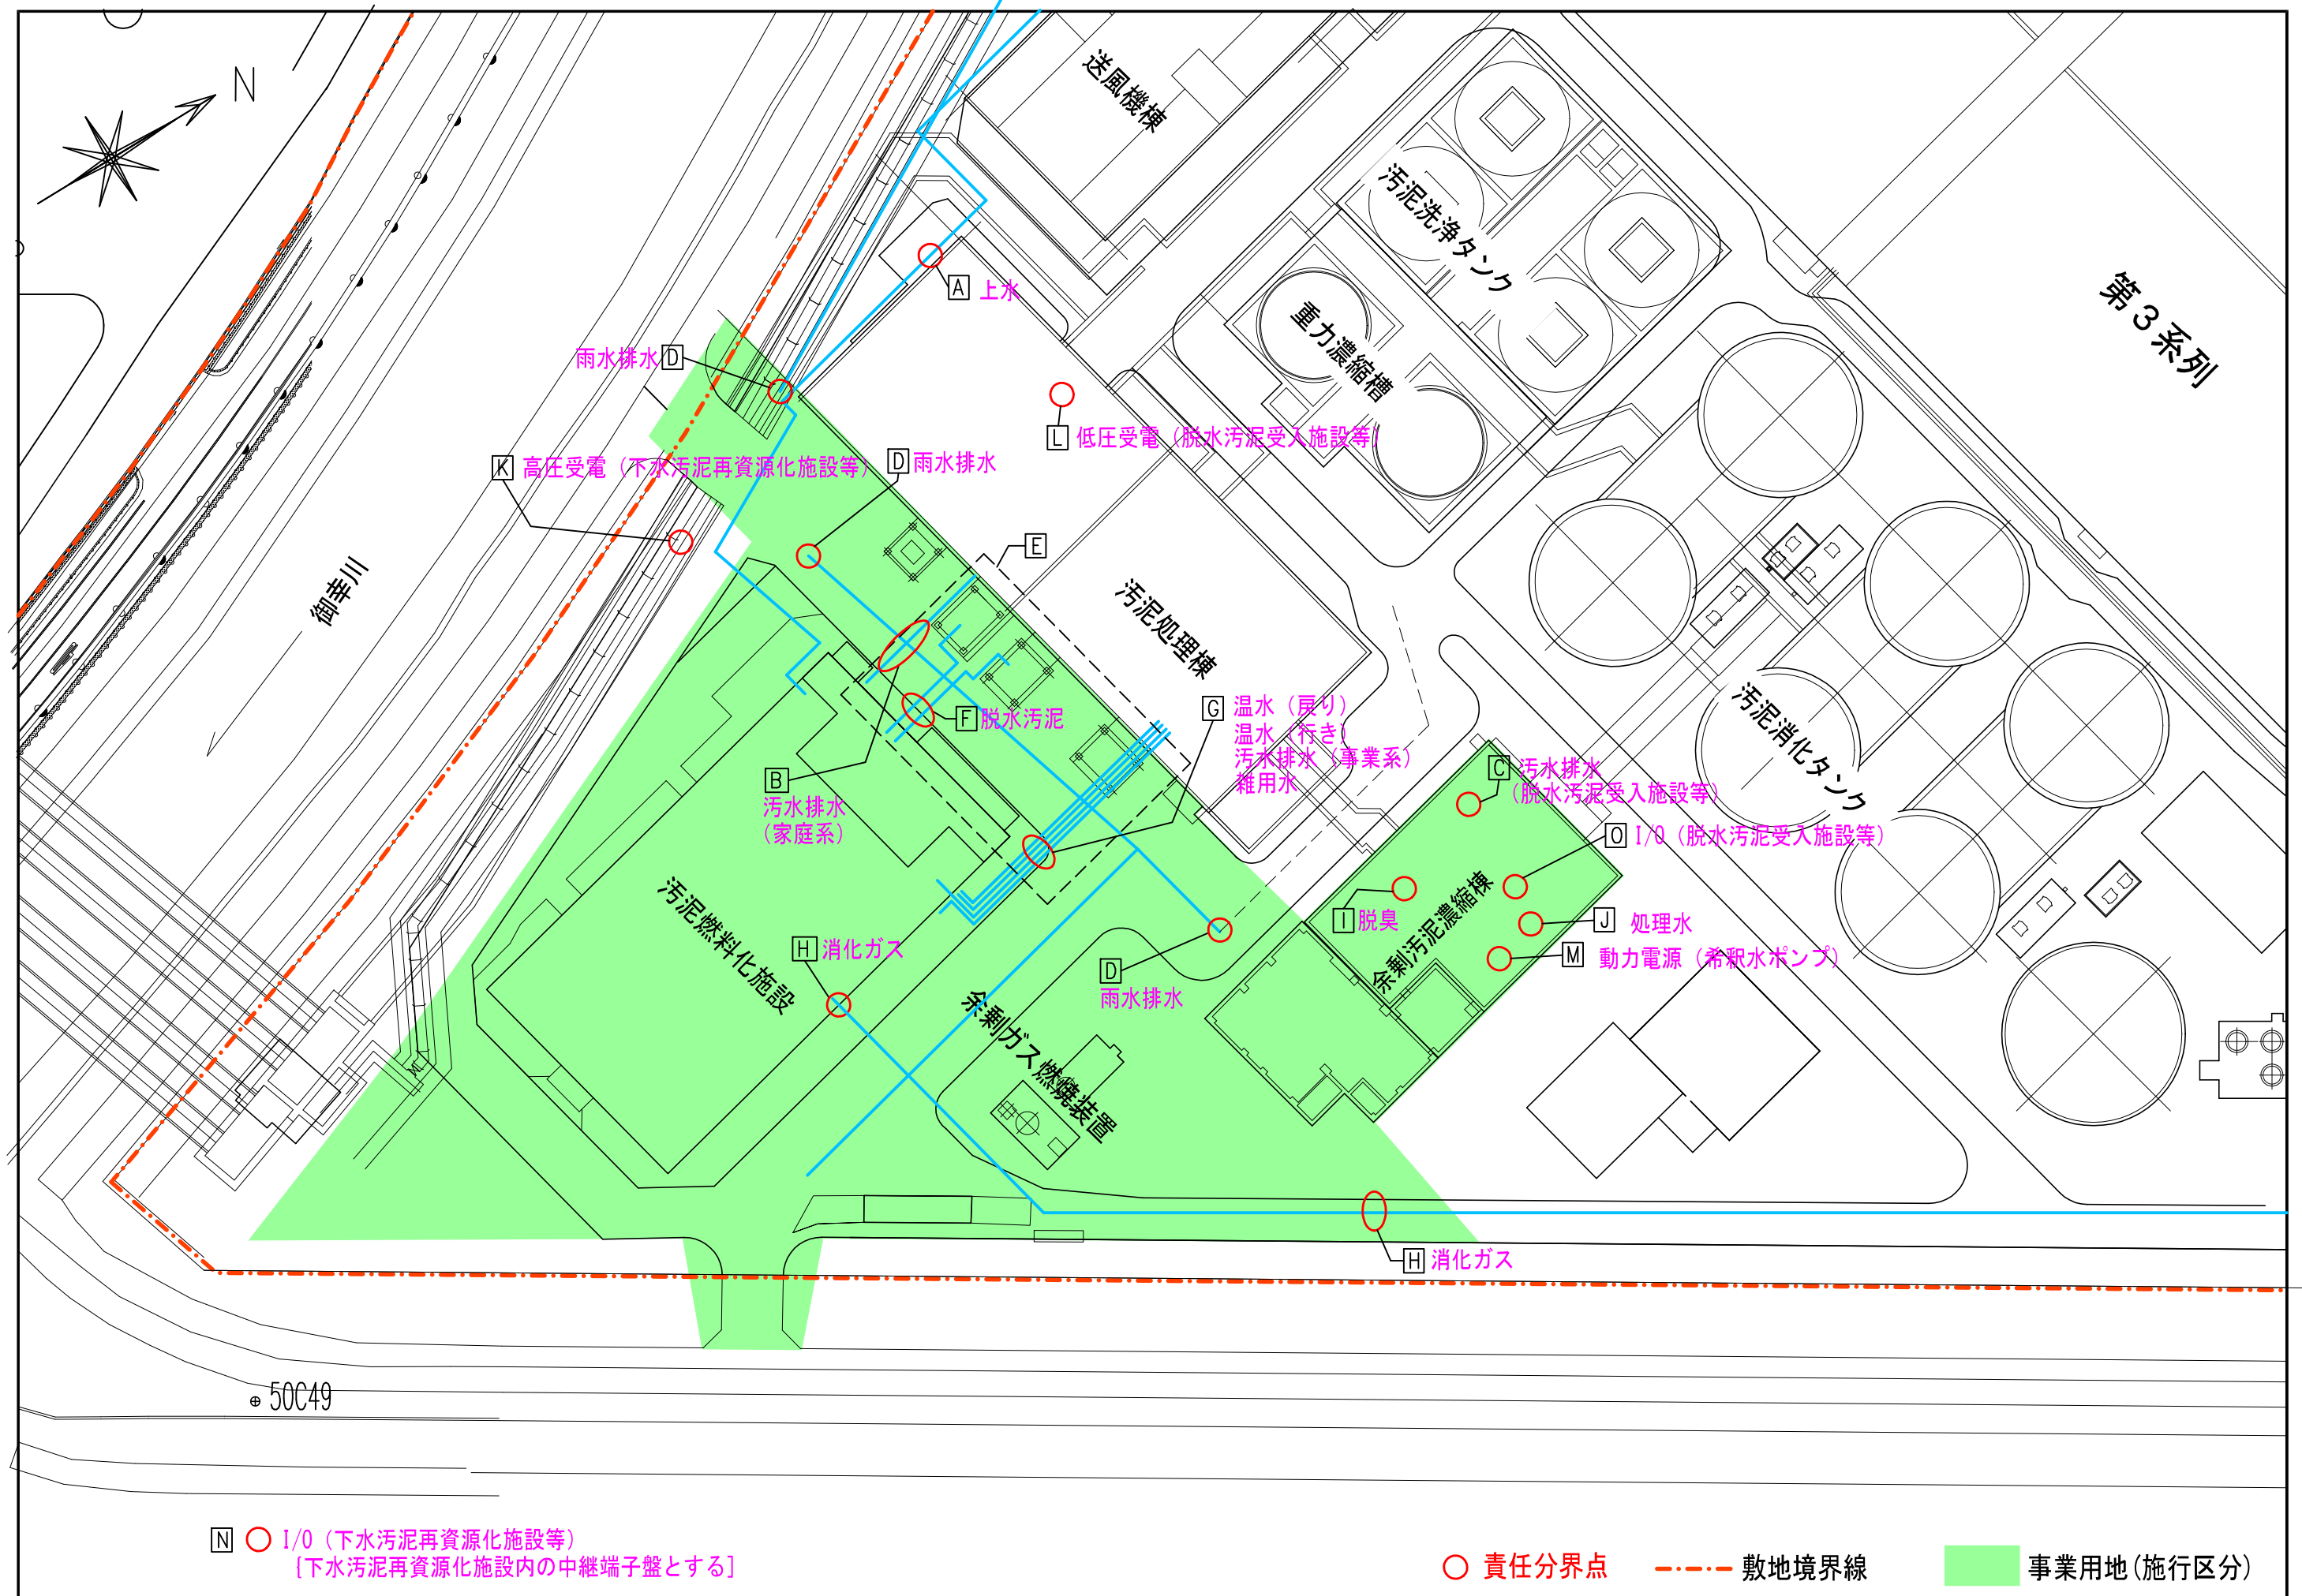


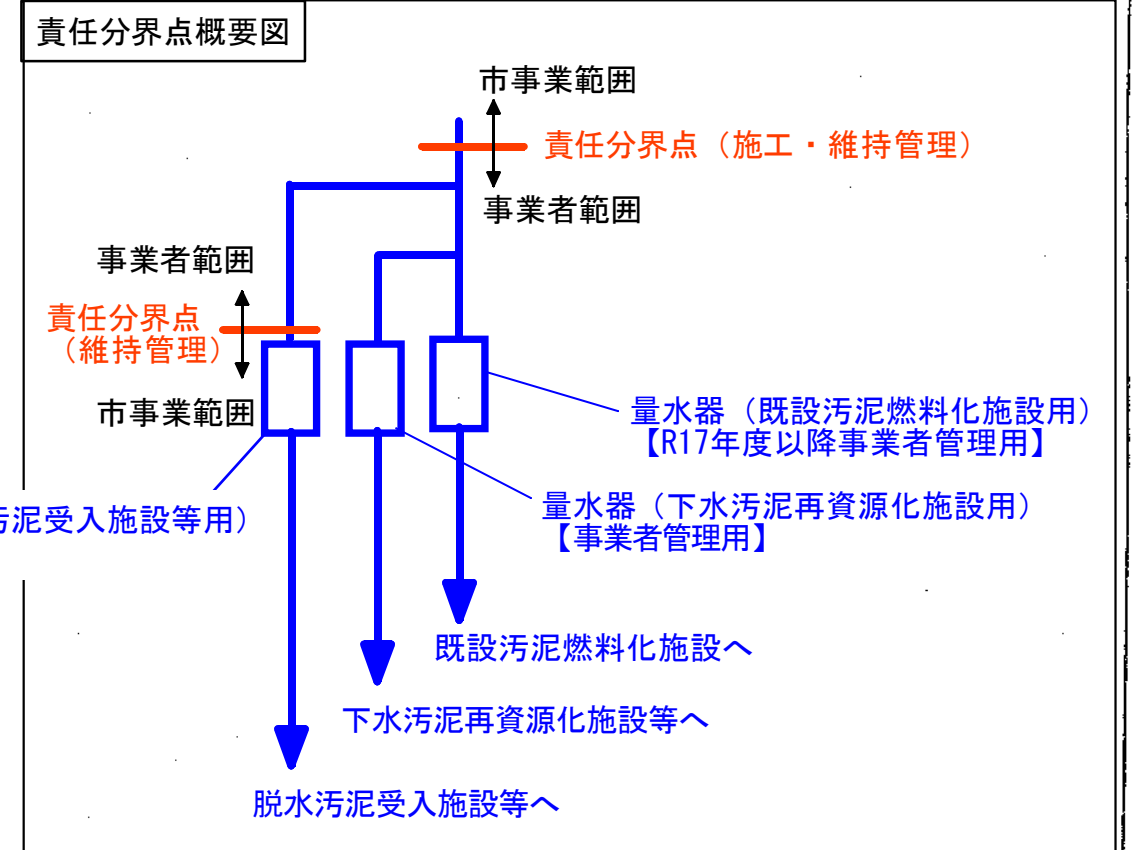

A

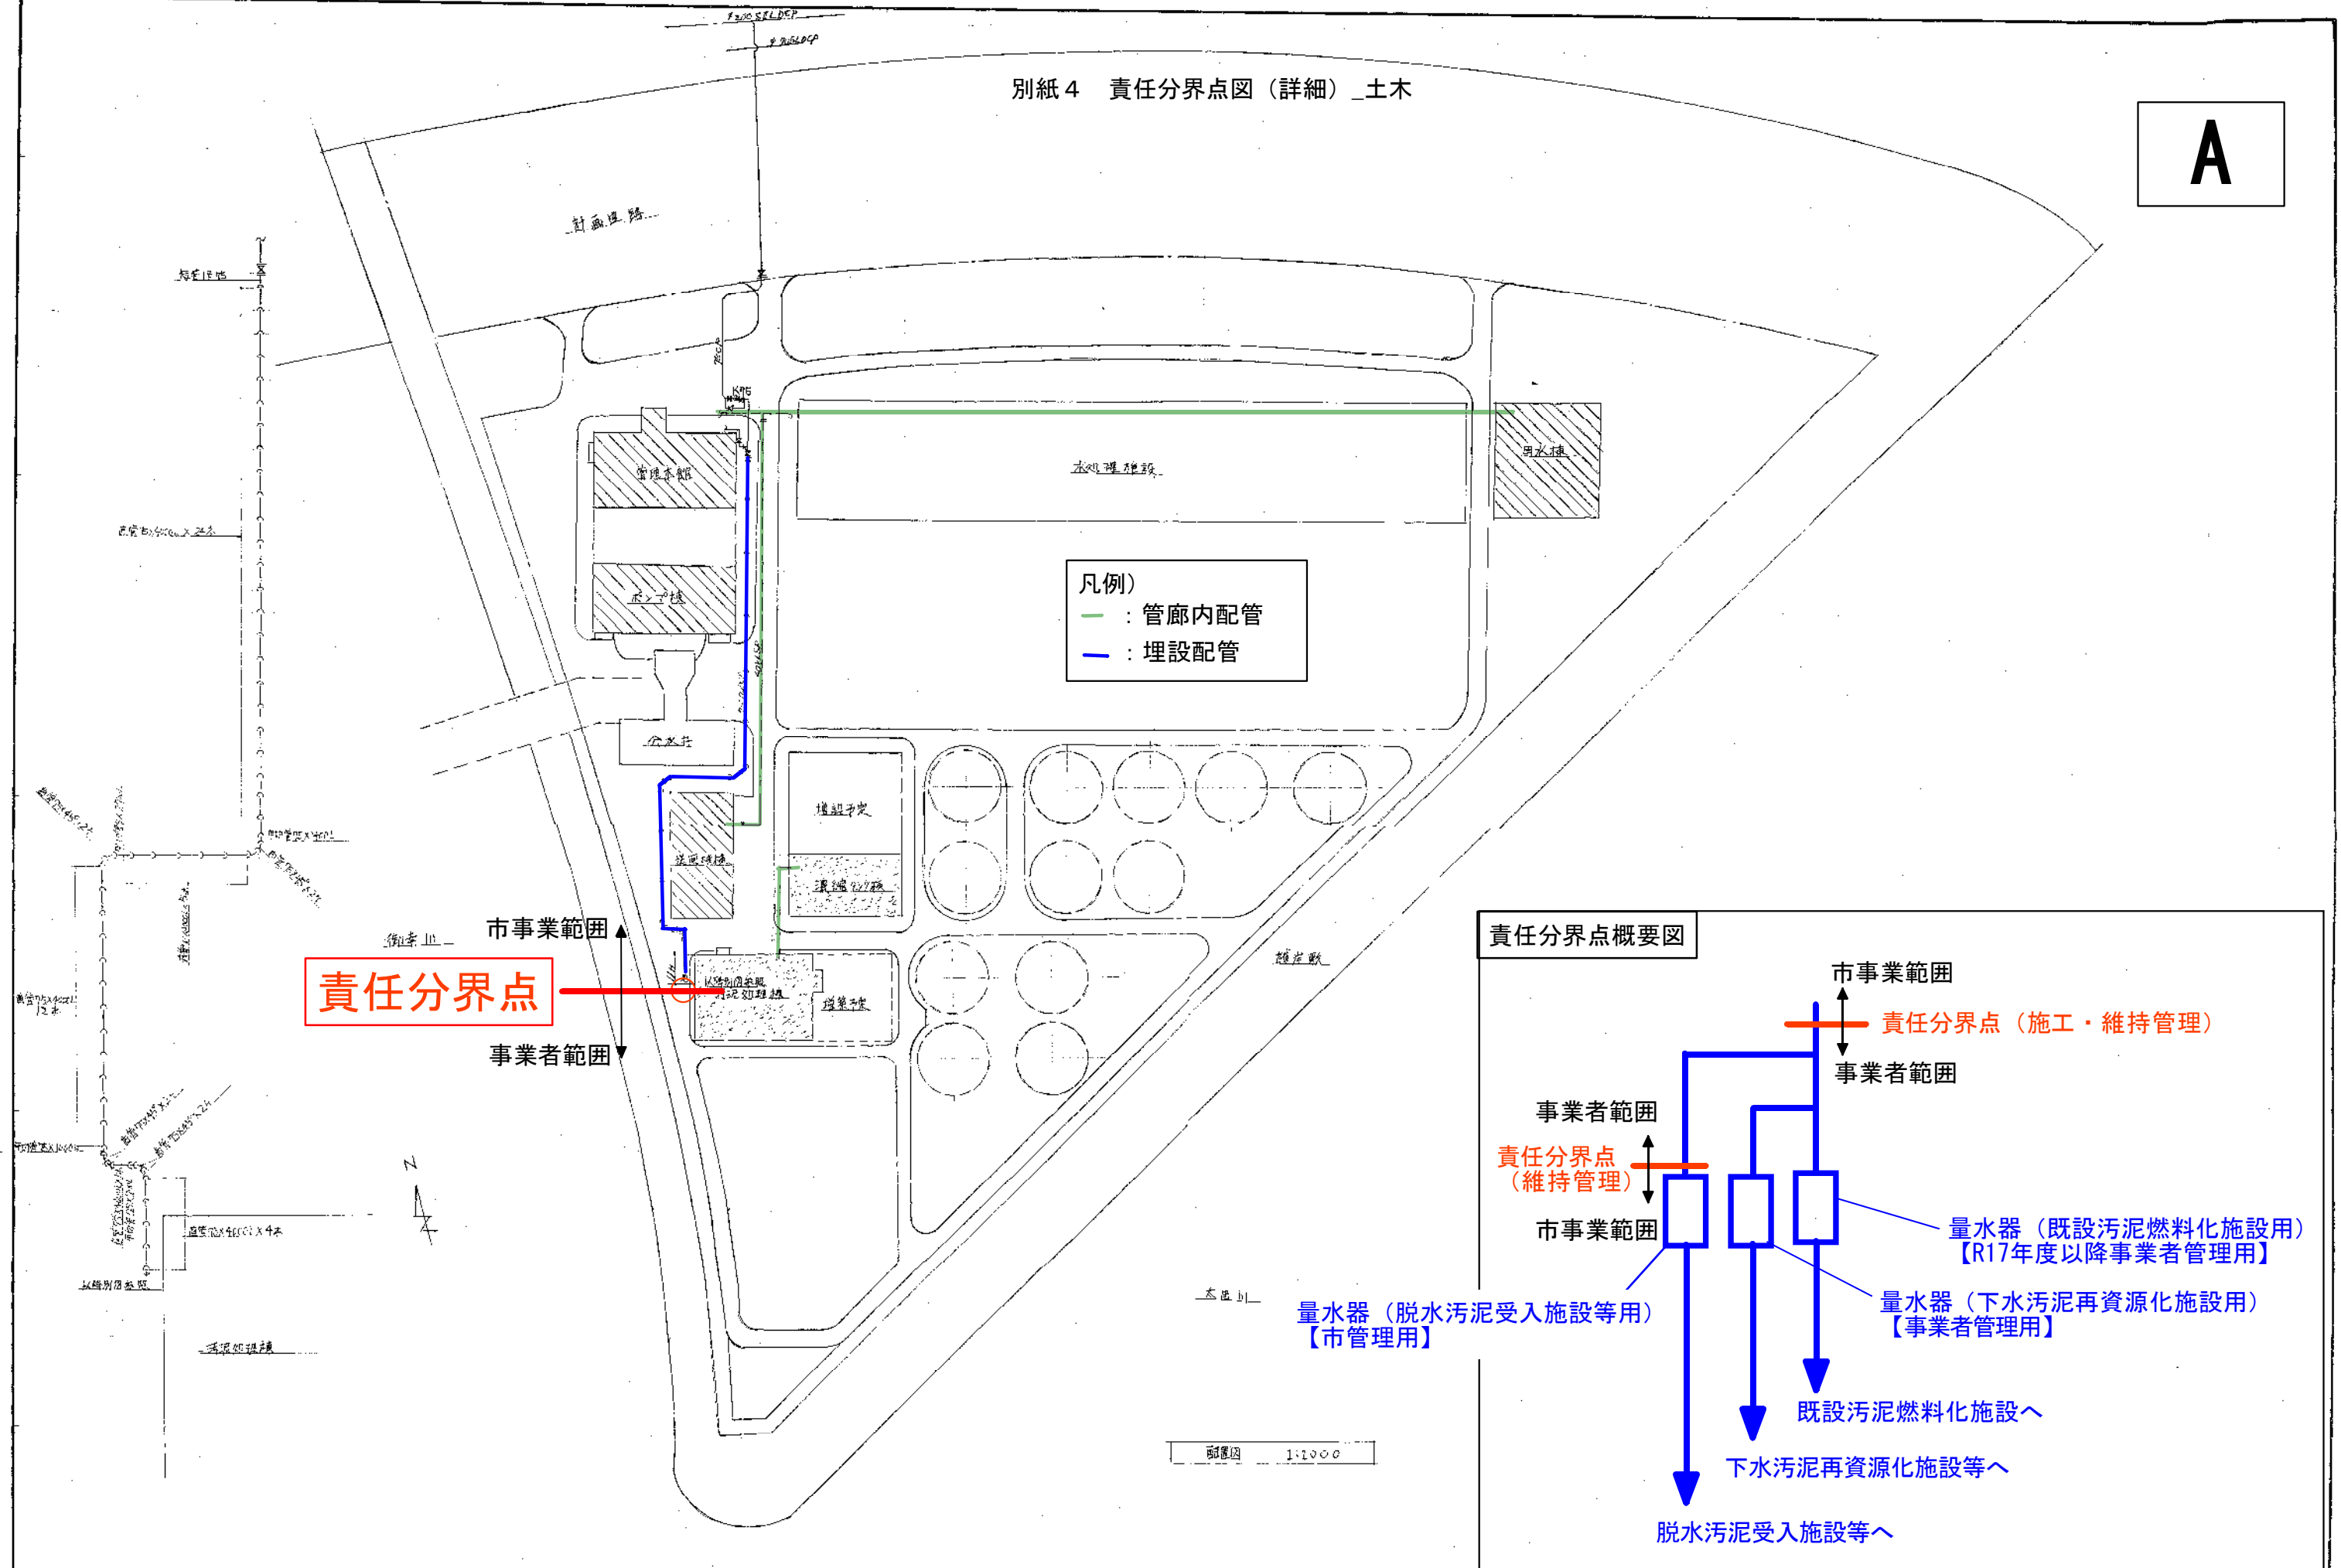

B

⑤

D

©


B

A

生活排水管	φ100	VU
-------	------	----

1.  は今回更新機器を示す

2. は今回更新配管を示す

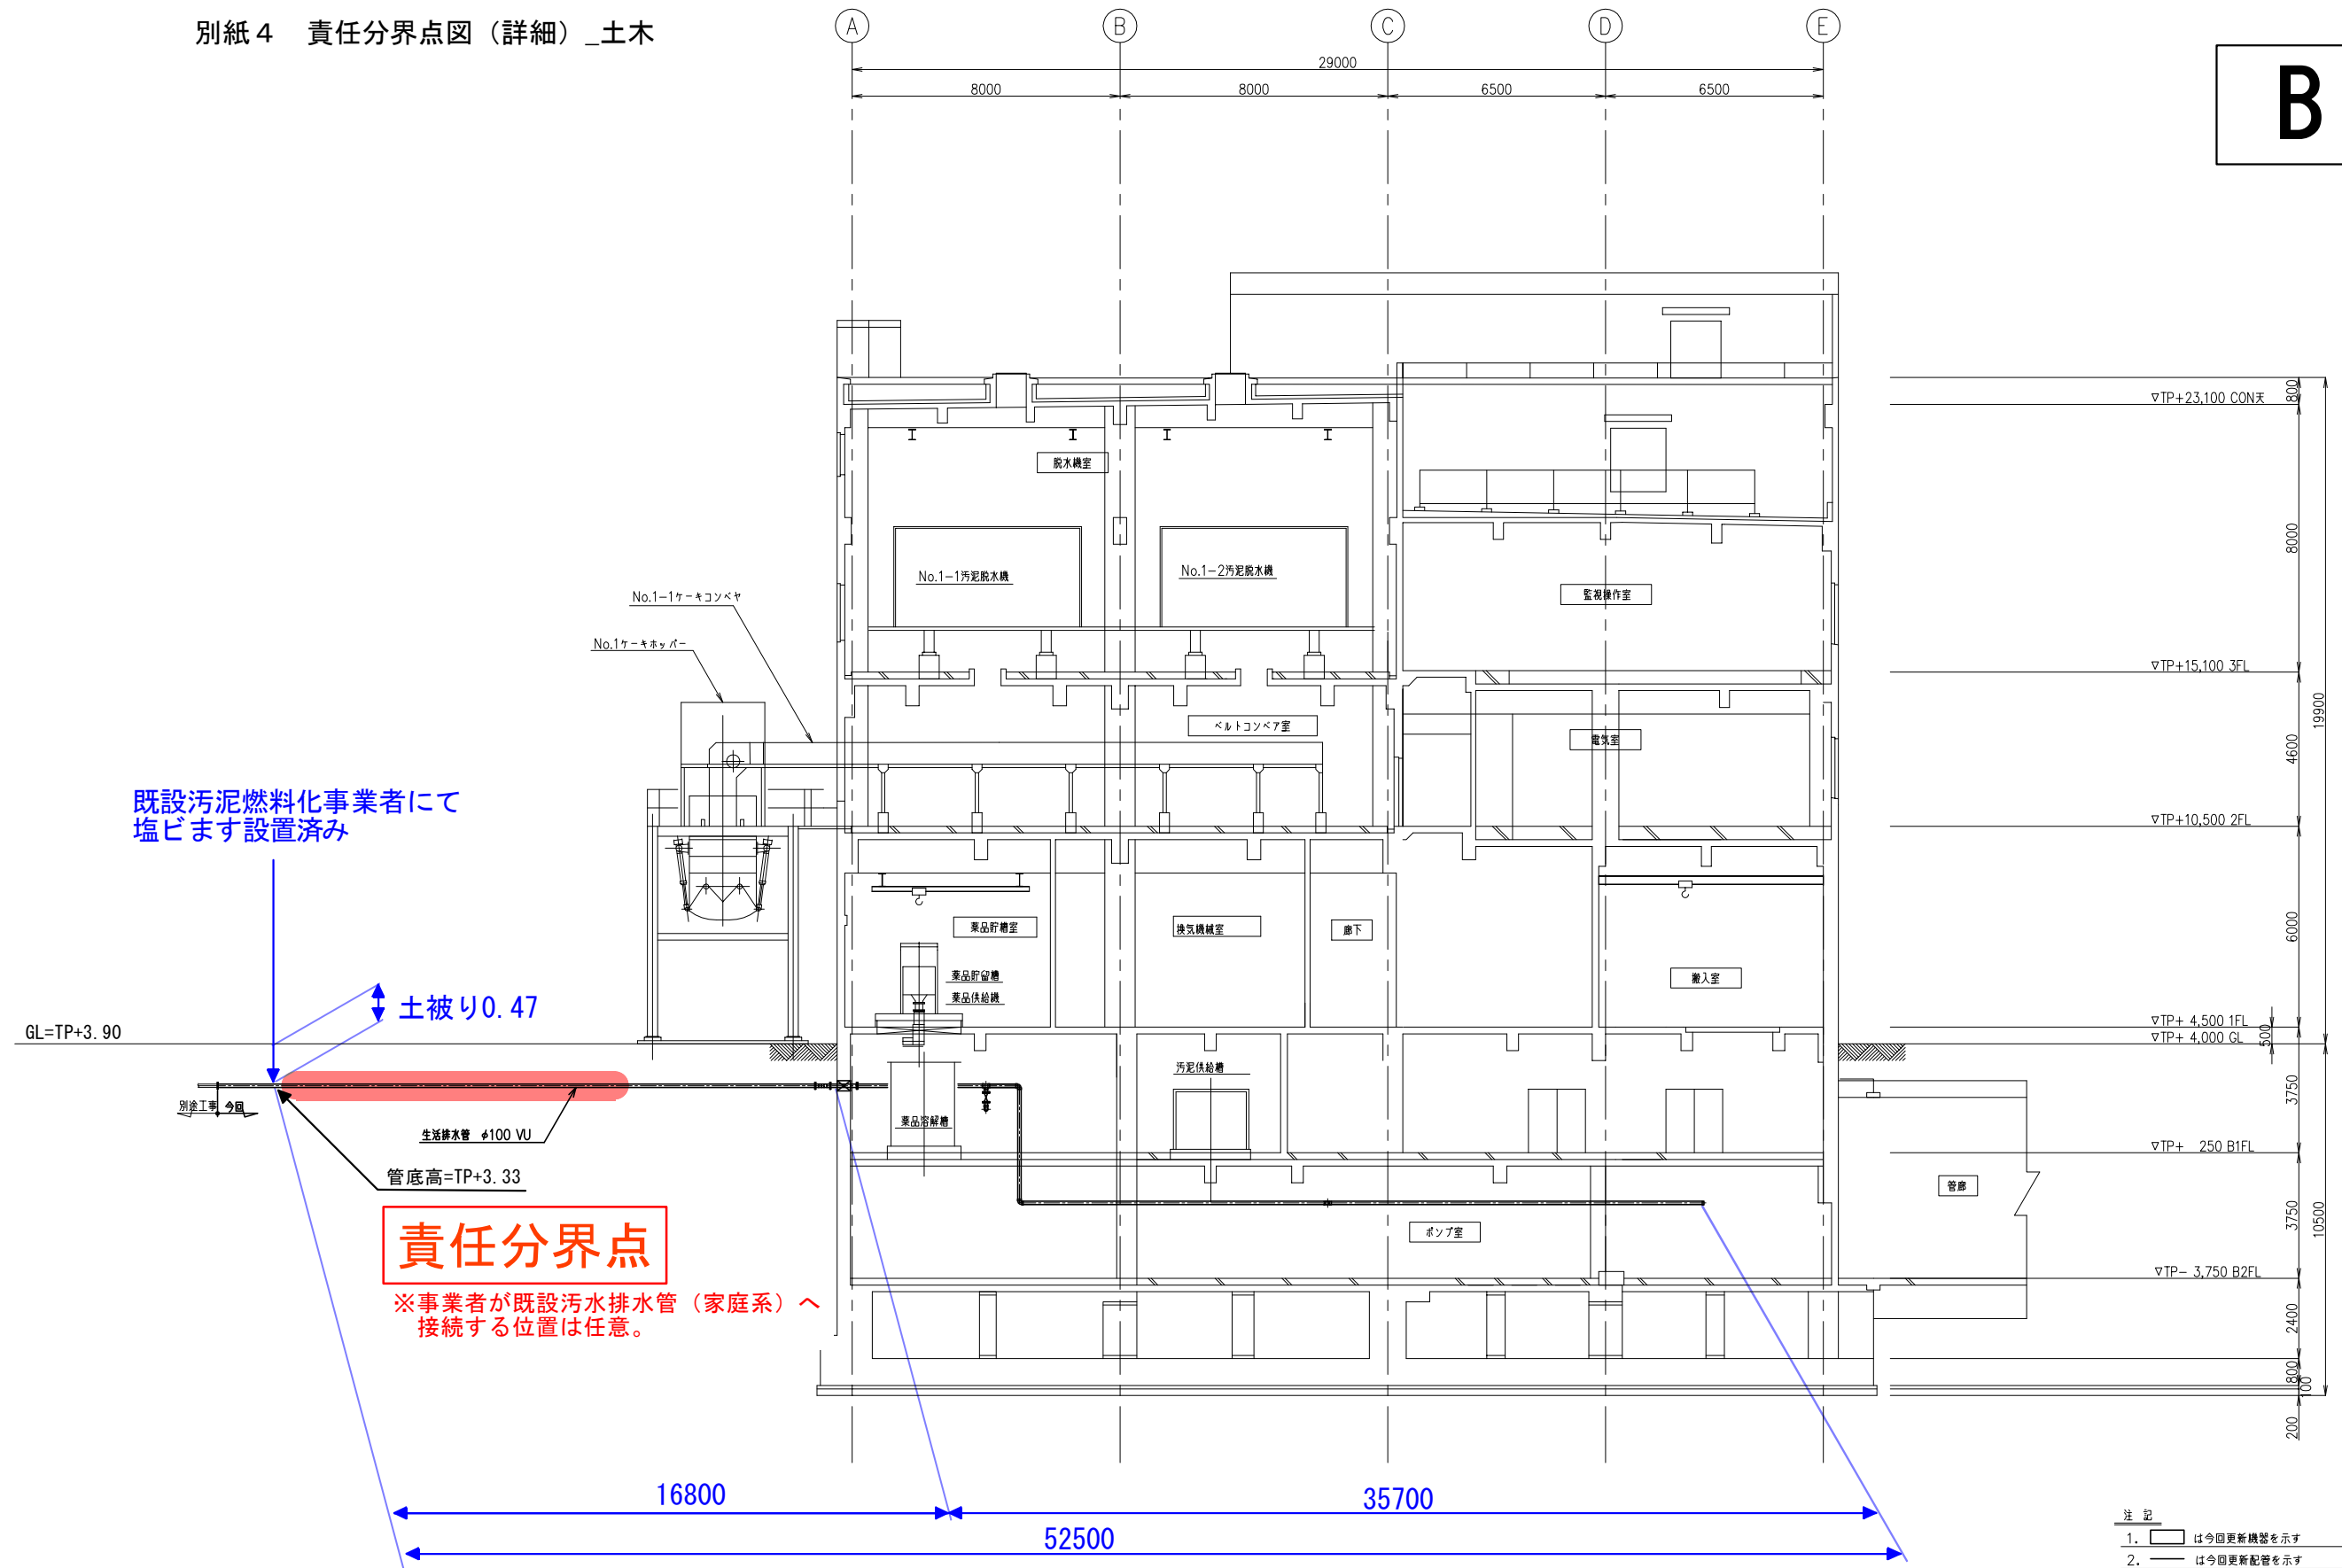

C




完成图

別紙4 責任分界点図(詳細) 土木

D

溜槽サイズ表


記号	槽サイズ
(A)	450
(B)	500
(C)	450
(D)	500
(E)	450
(F)	450
(G)	450
(H)	450
(I)	600
(J)	500
(K)	450

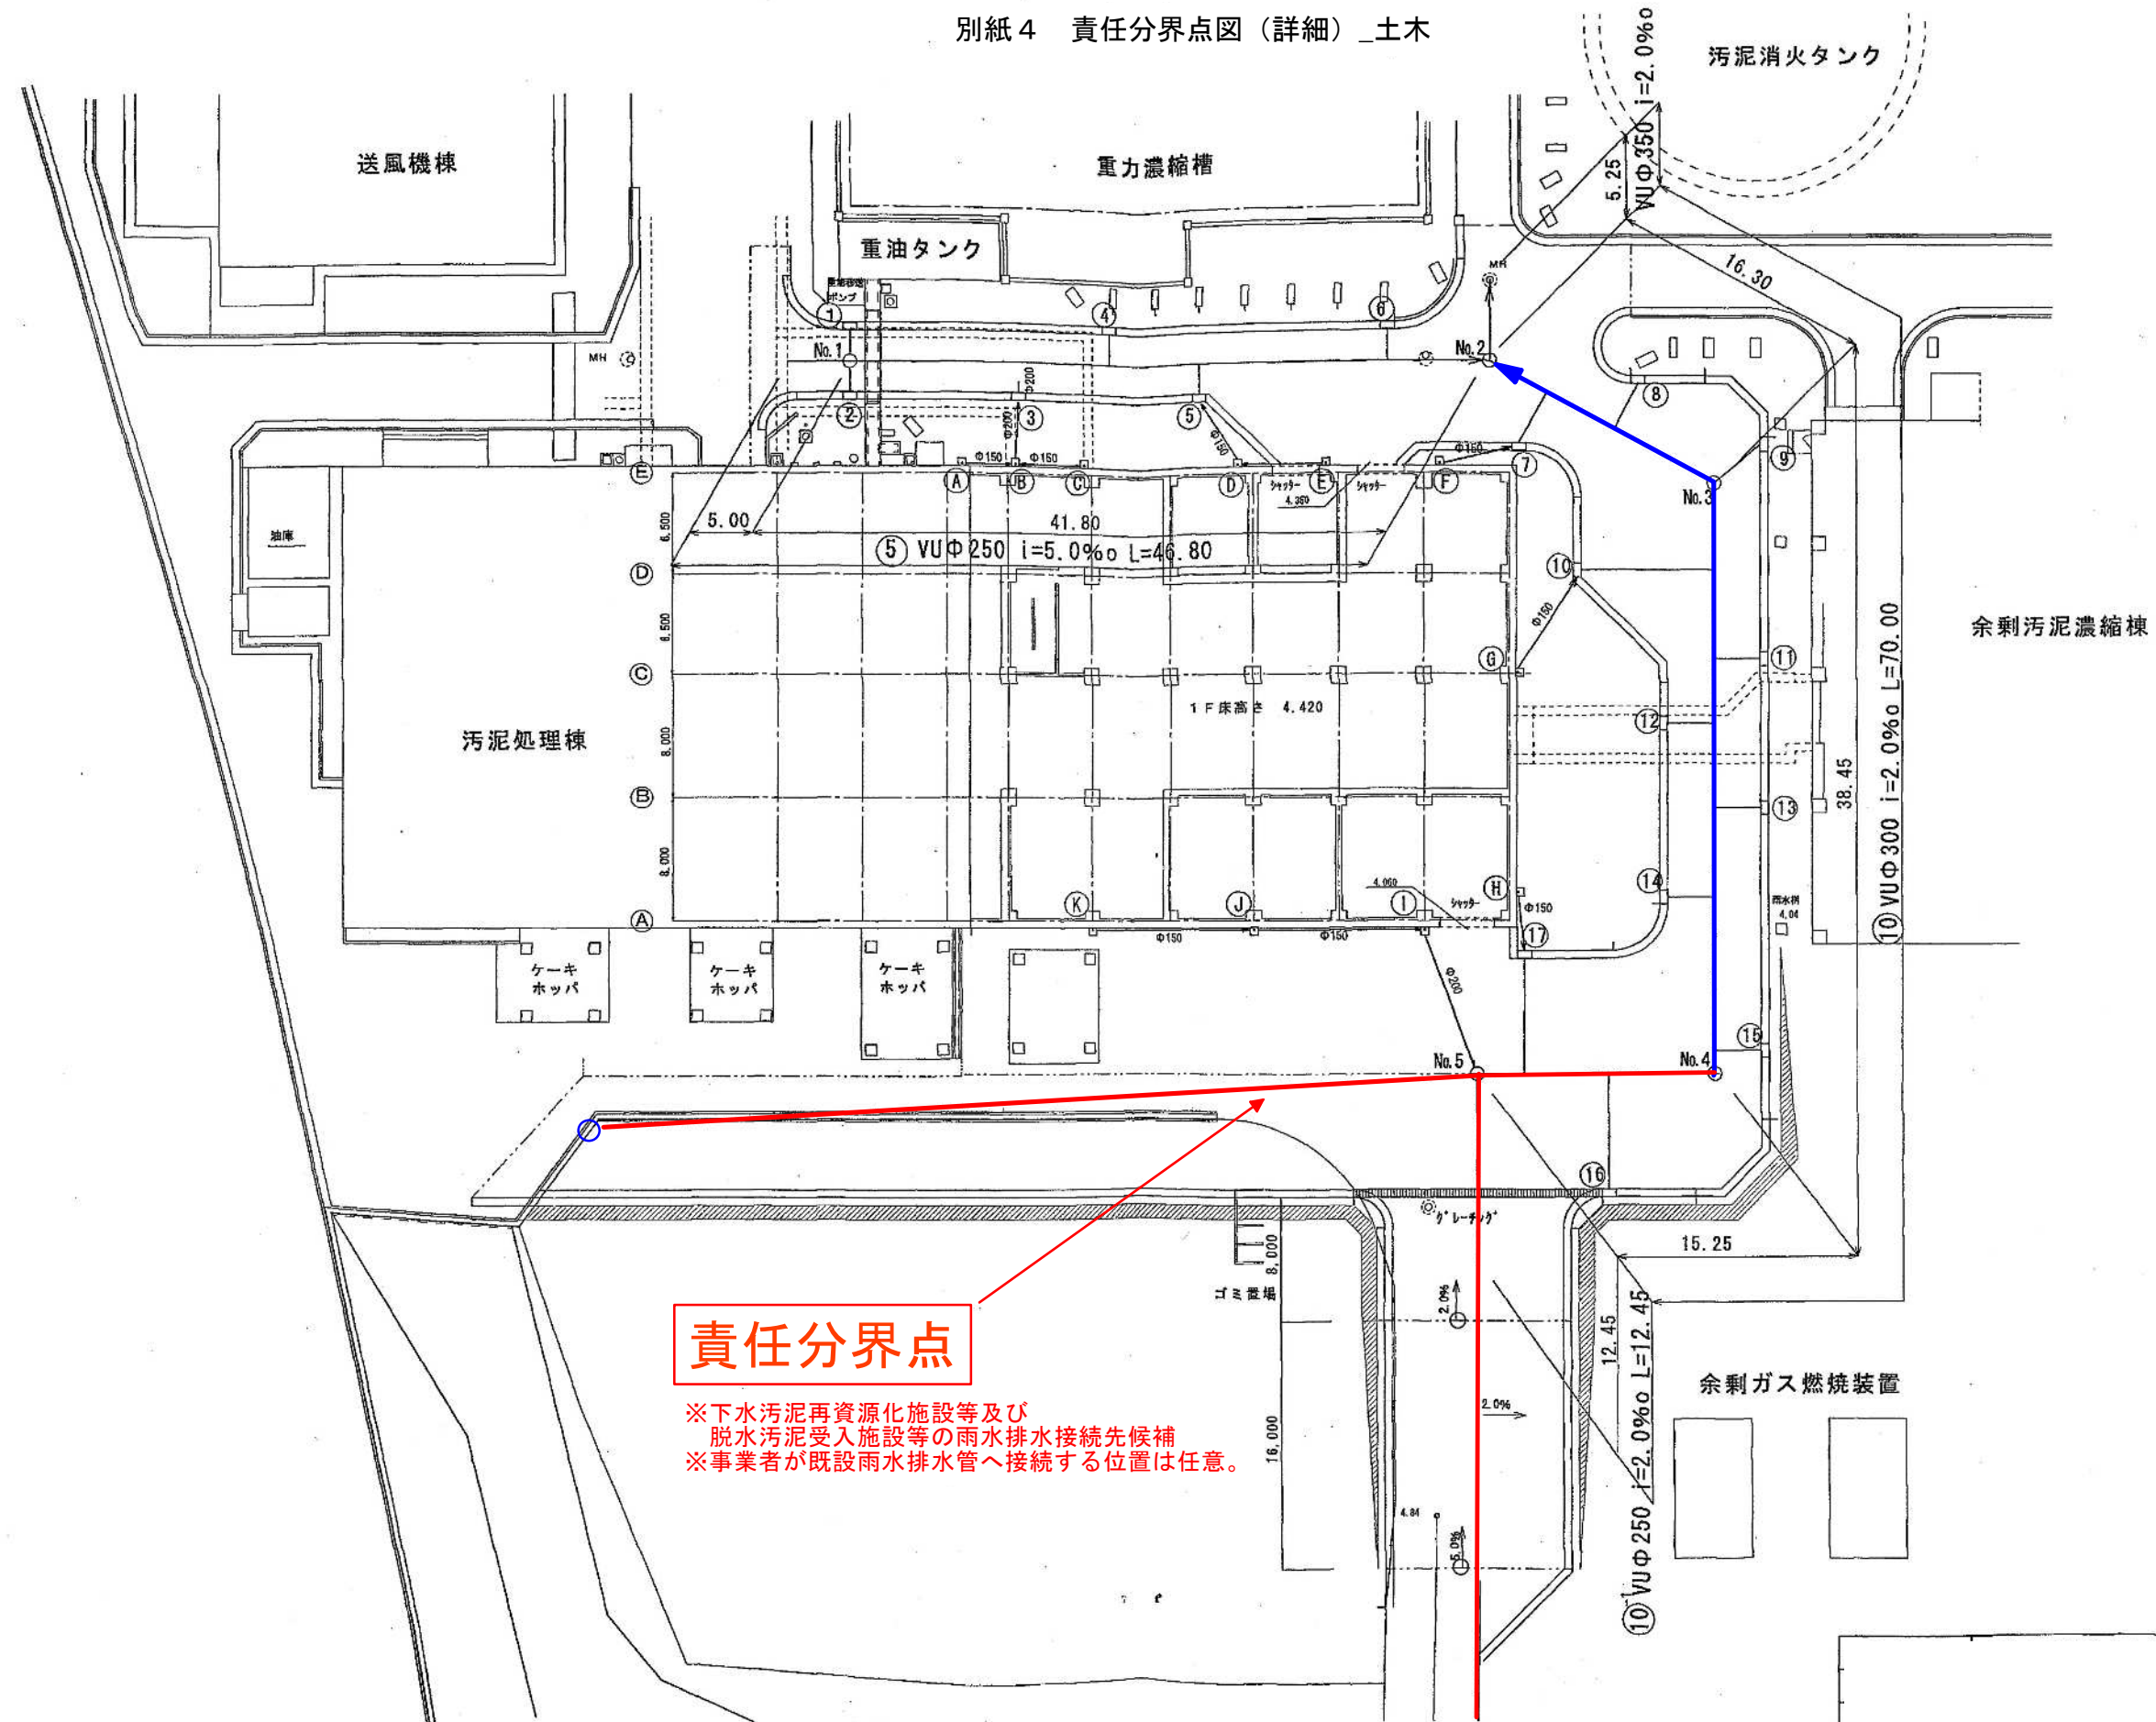

責任分界点

※下水汚泥再資源化施設等及び
脱水汚泥受入施設等の雨水排水接続先候補
※事業者が既設雨水排水管へ接続する位置は任意。


完成図

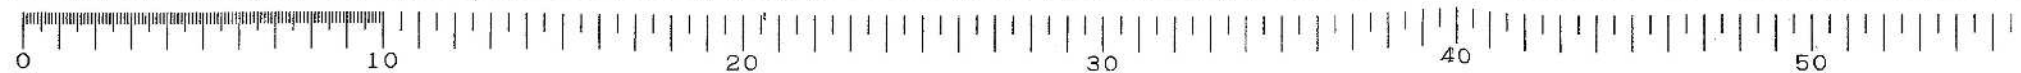


D

凡例

記号	名称
○	1号人孔
●	貯1号人孔
○	2号人孔
●	貯2号人孔
○	3号人孔
●	貯3号人孔
○	4号人孔
●	貯4号人孔
○	5号人孔
○	樹取付管(φ150)

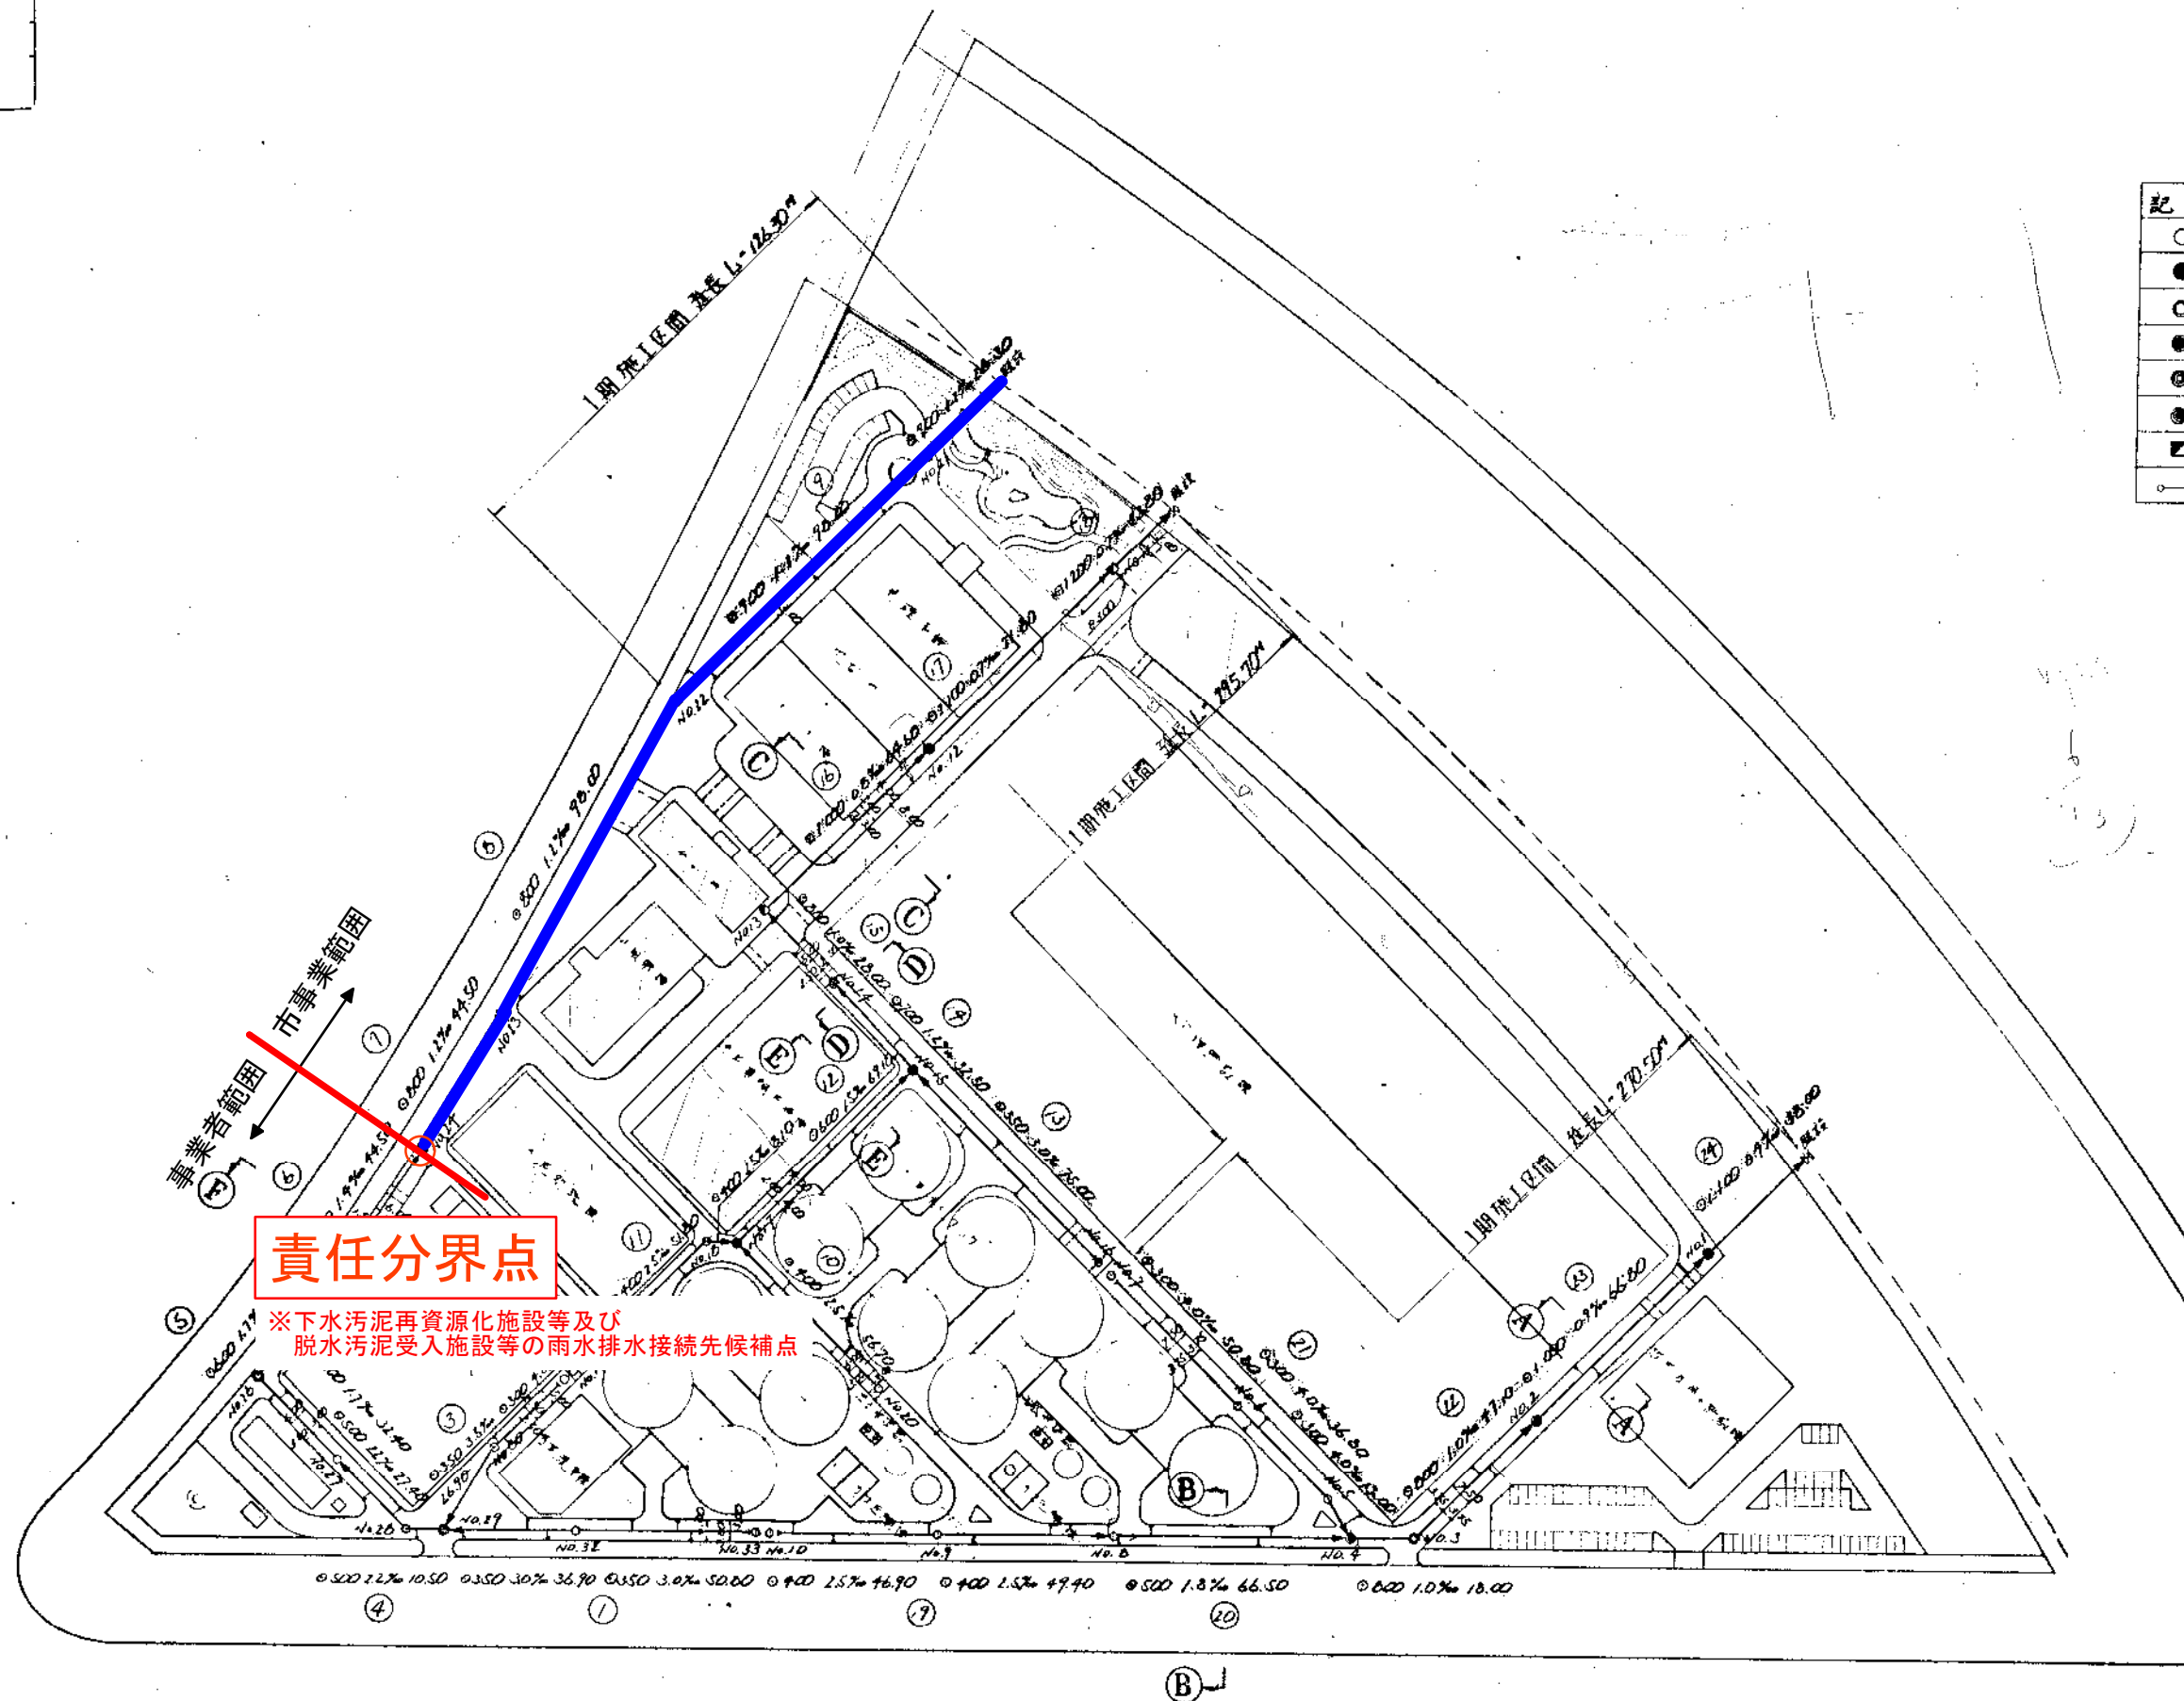

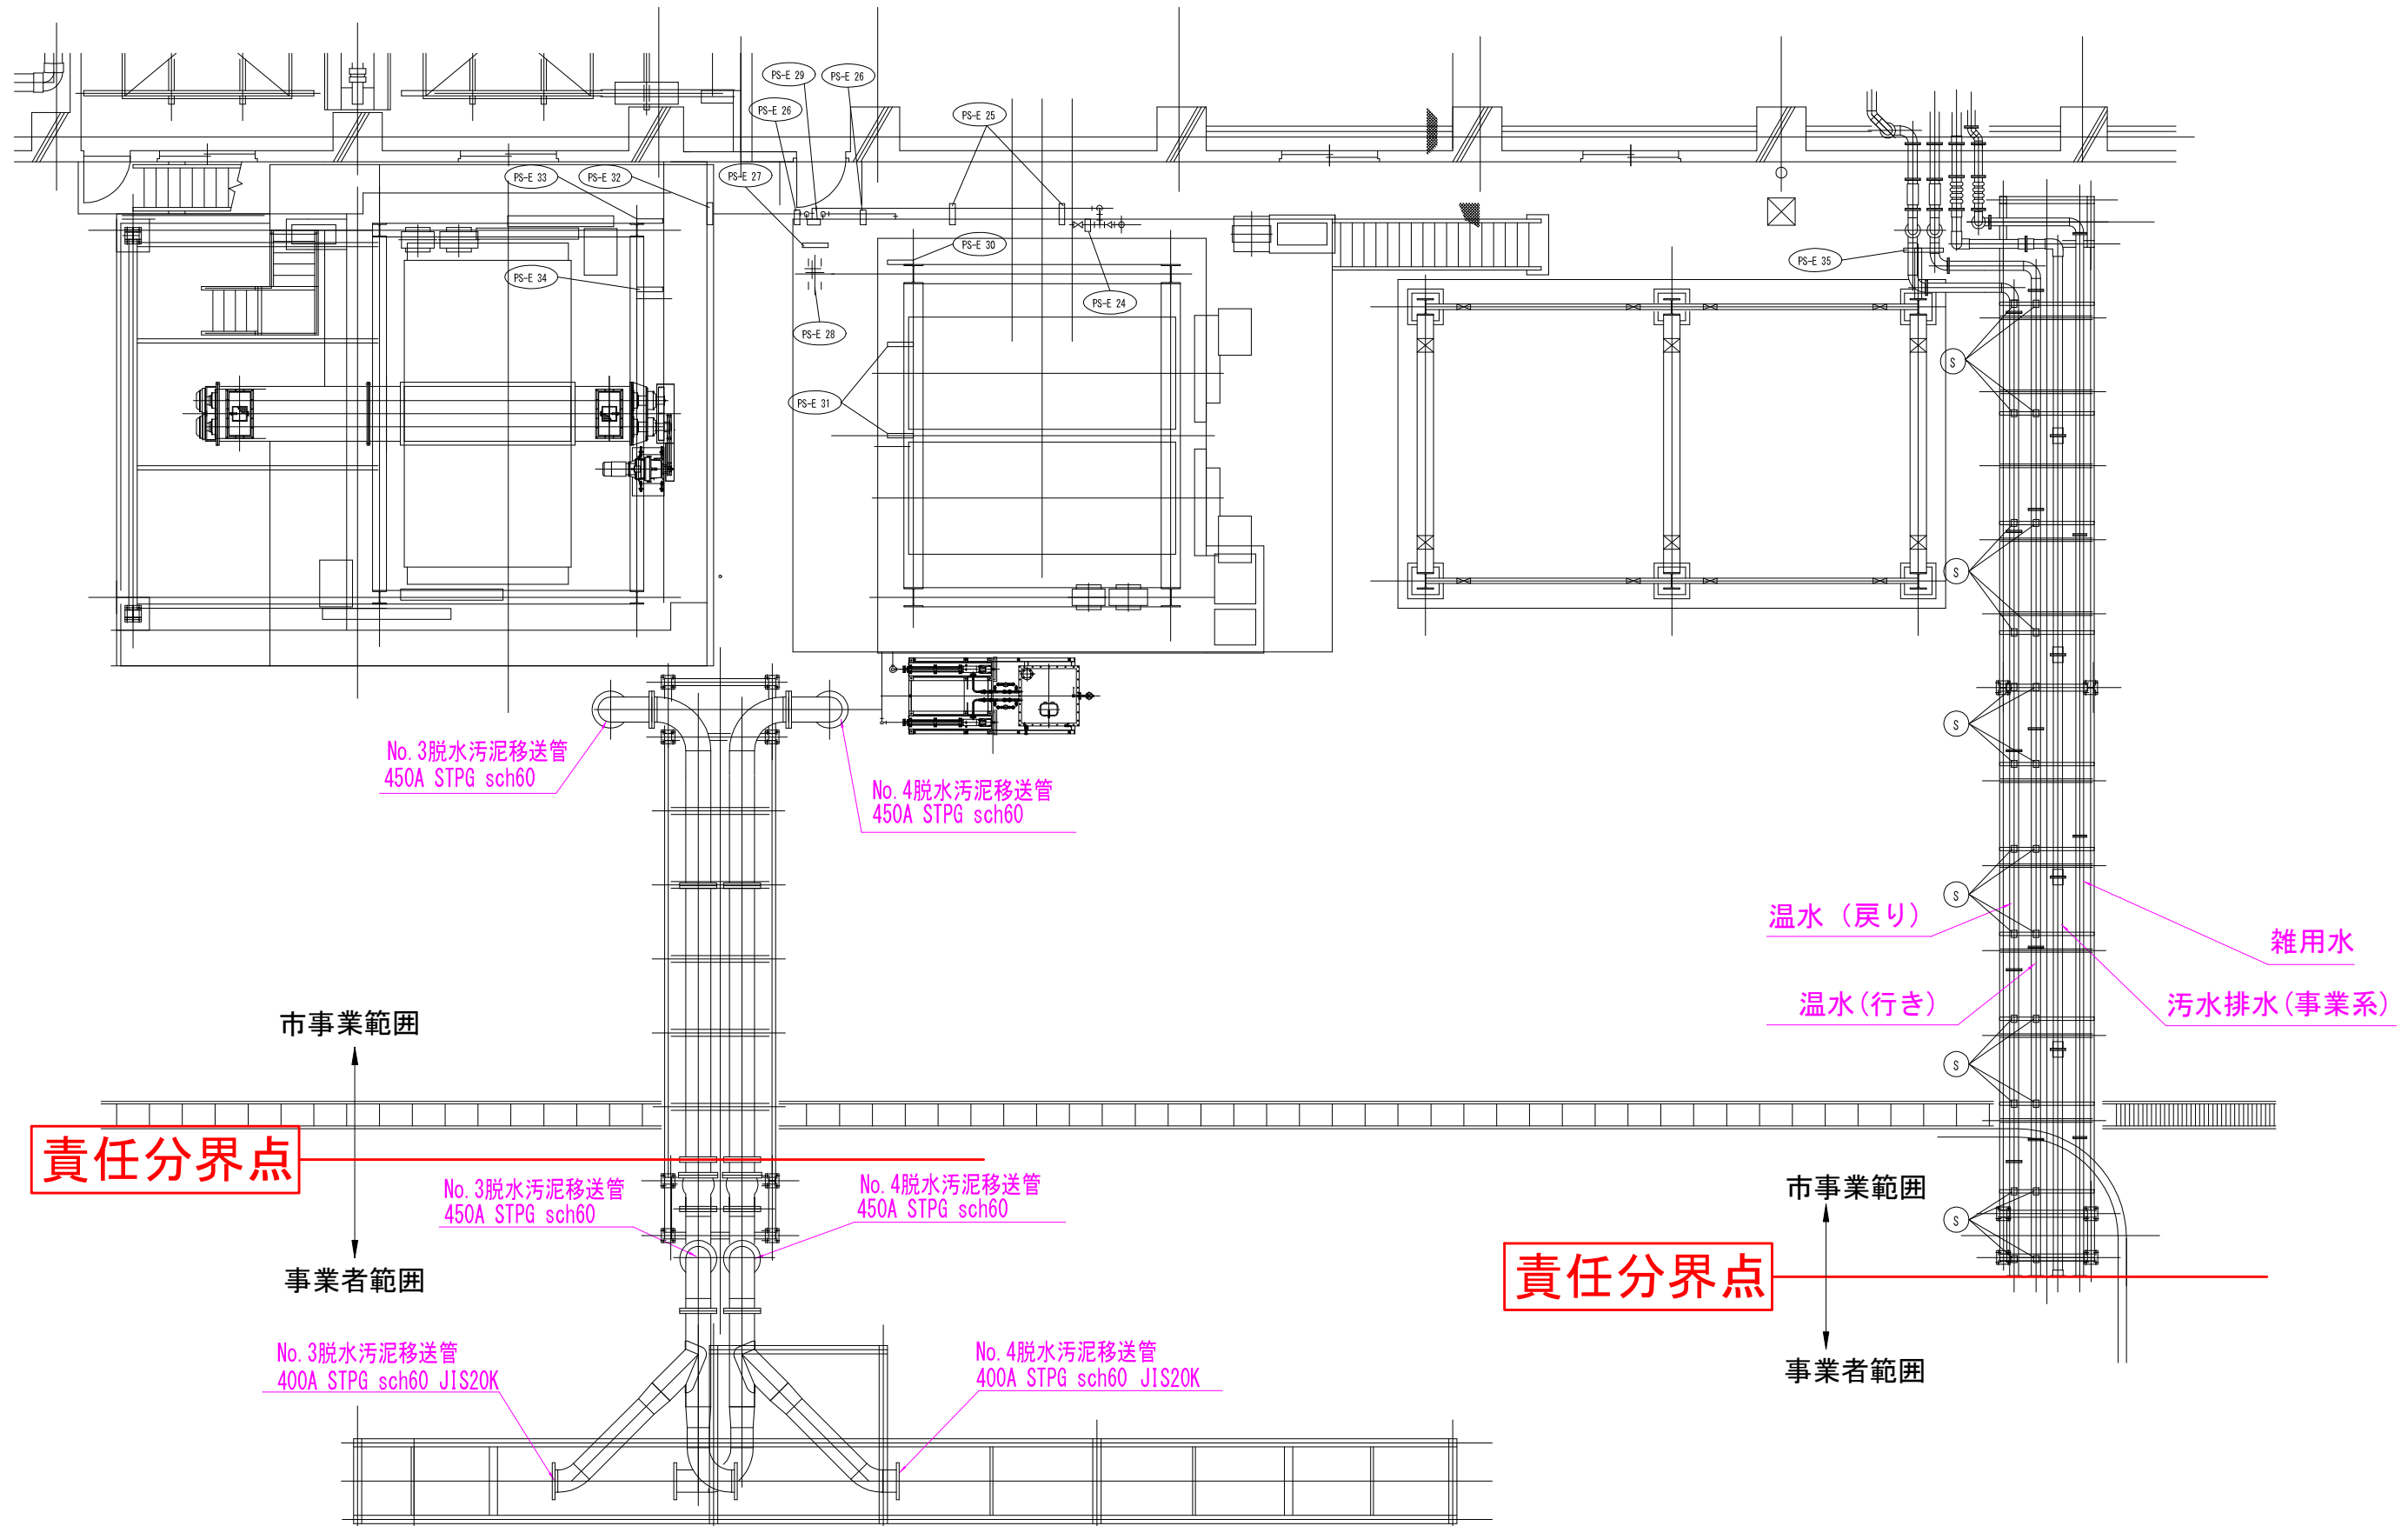

責任分界点

事業者範囲


市事業範囲

No.3脱水污泥移送管
450A STPG sch60



No.4脱水污泥移送管
450A STPG sch60


污泥燃料化施設

污泥处理棟

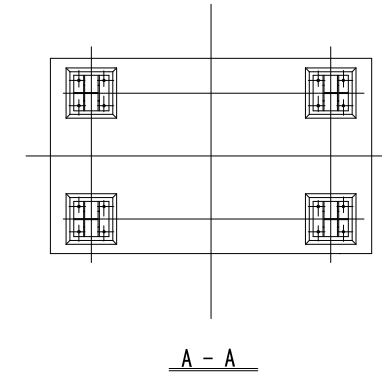


A - A

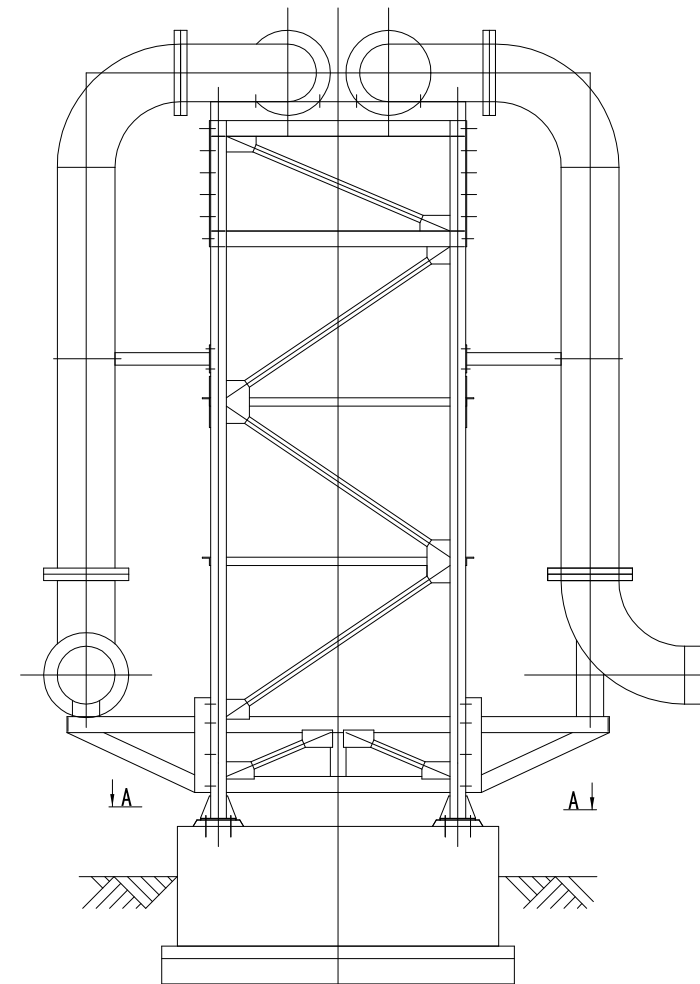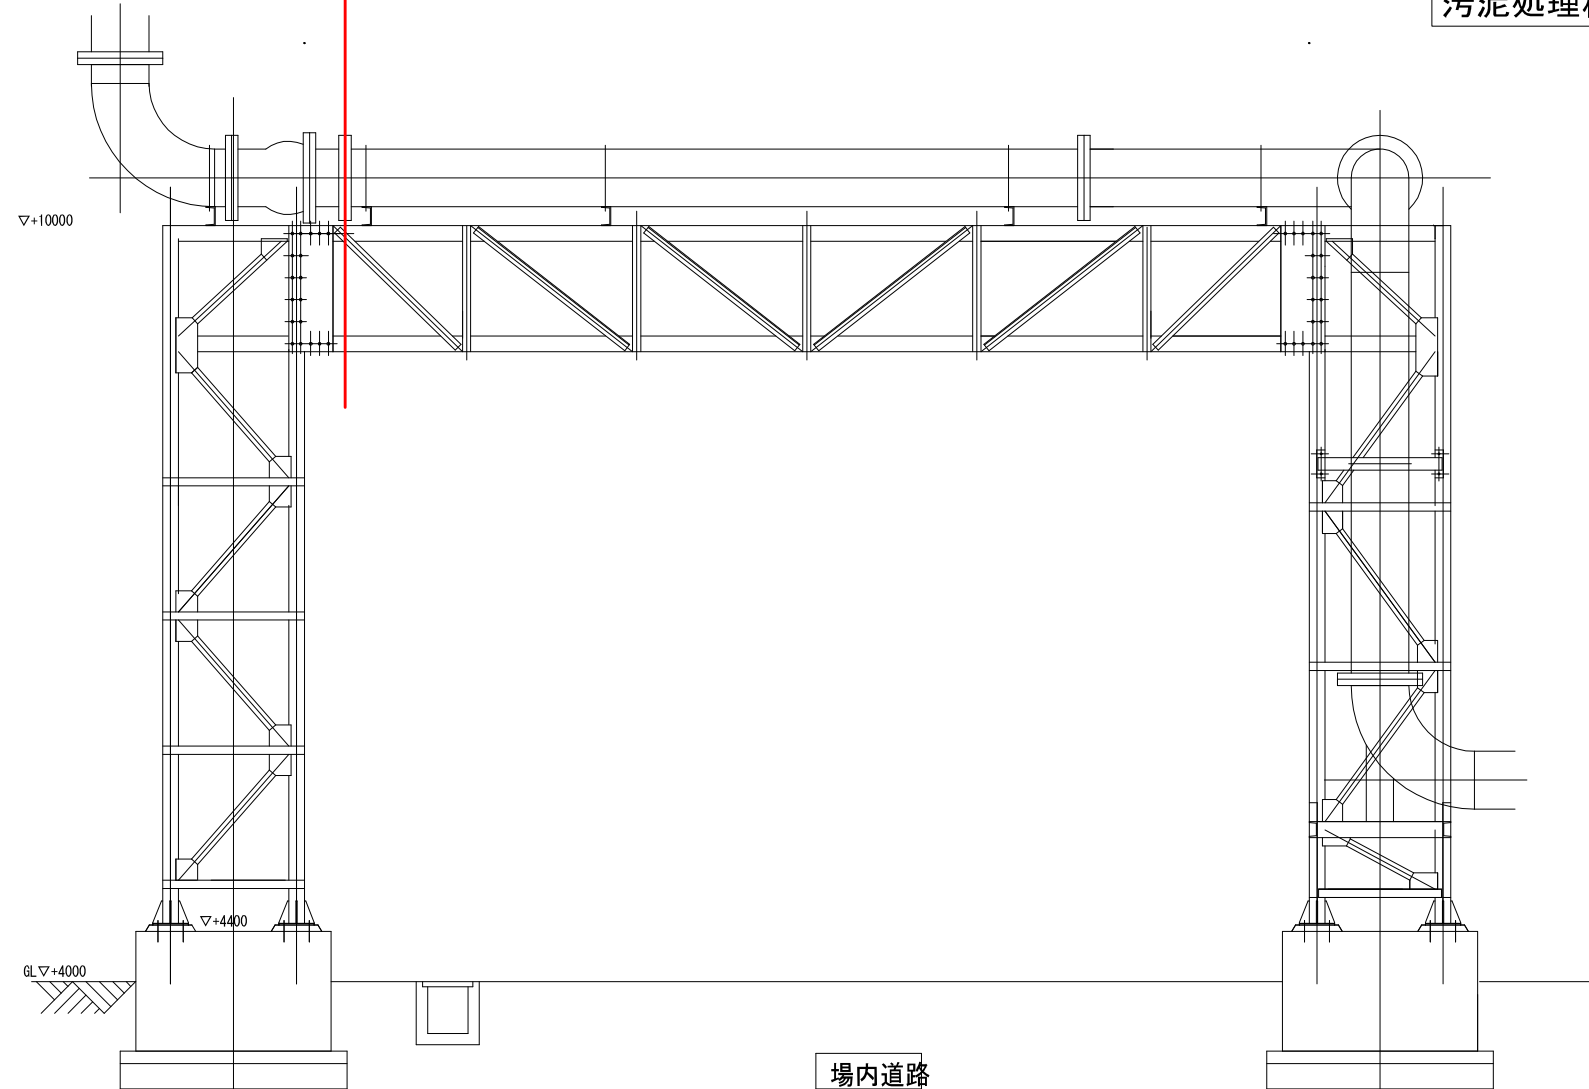


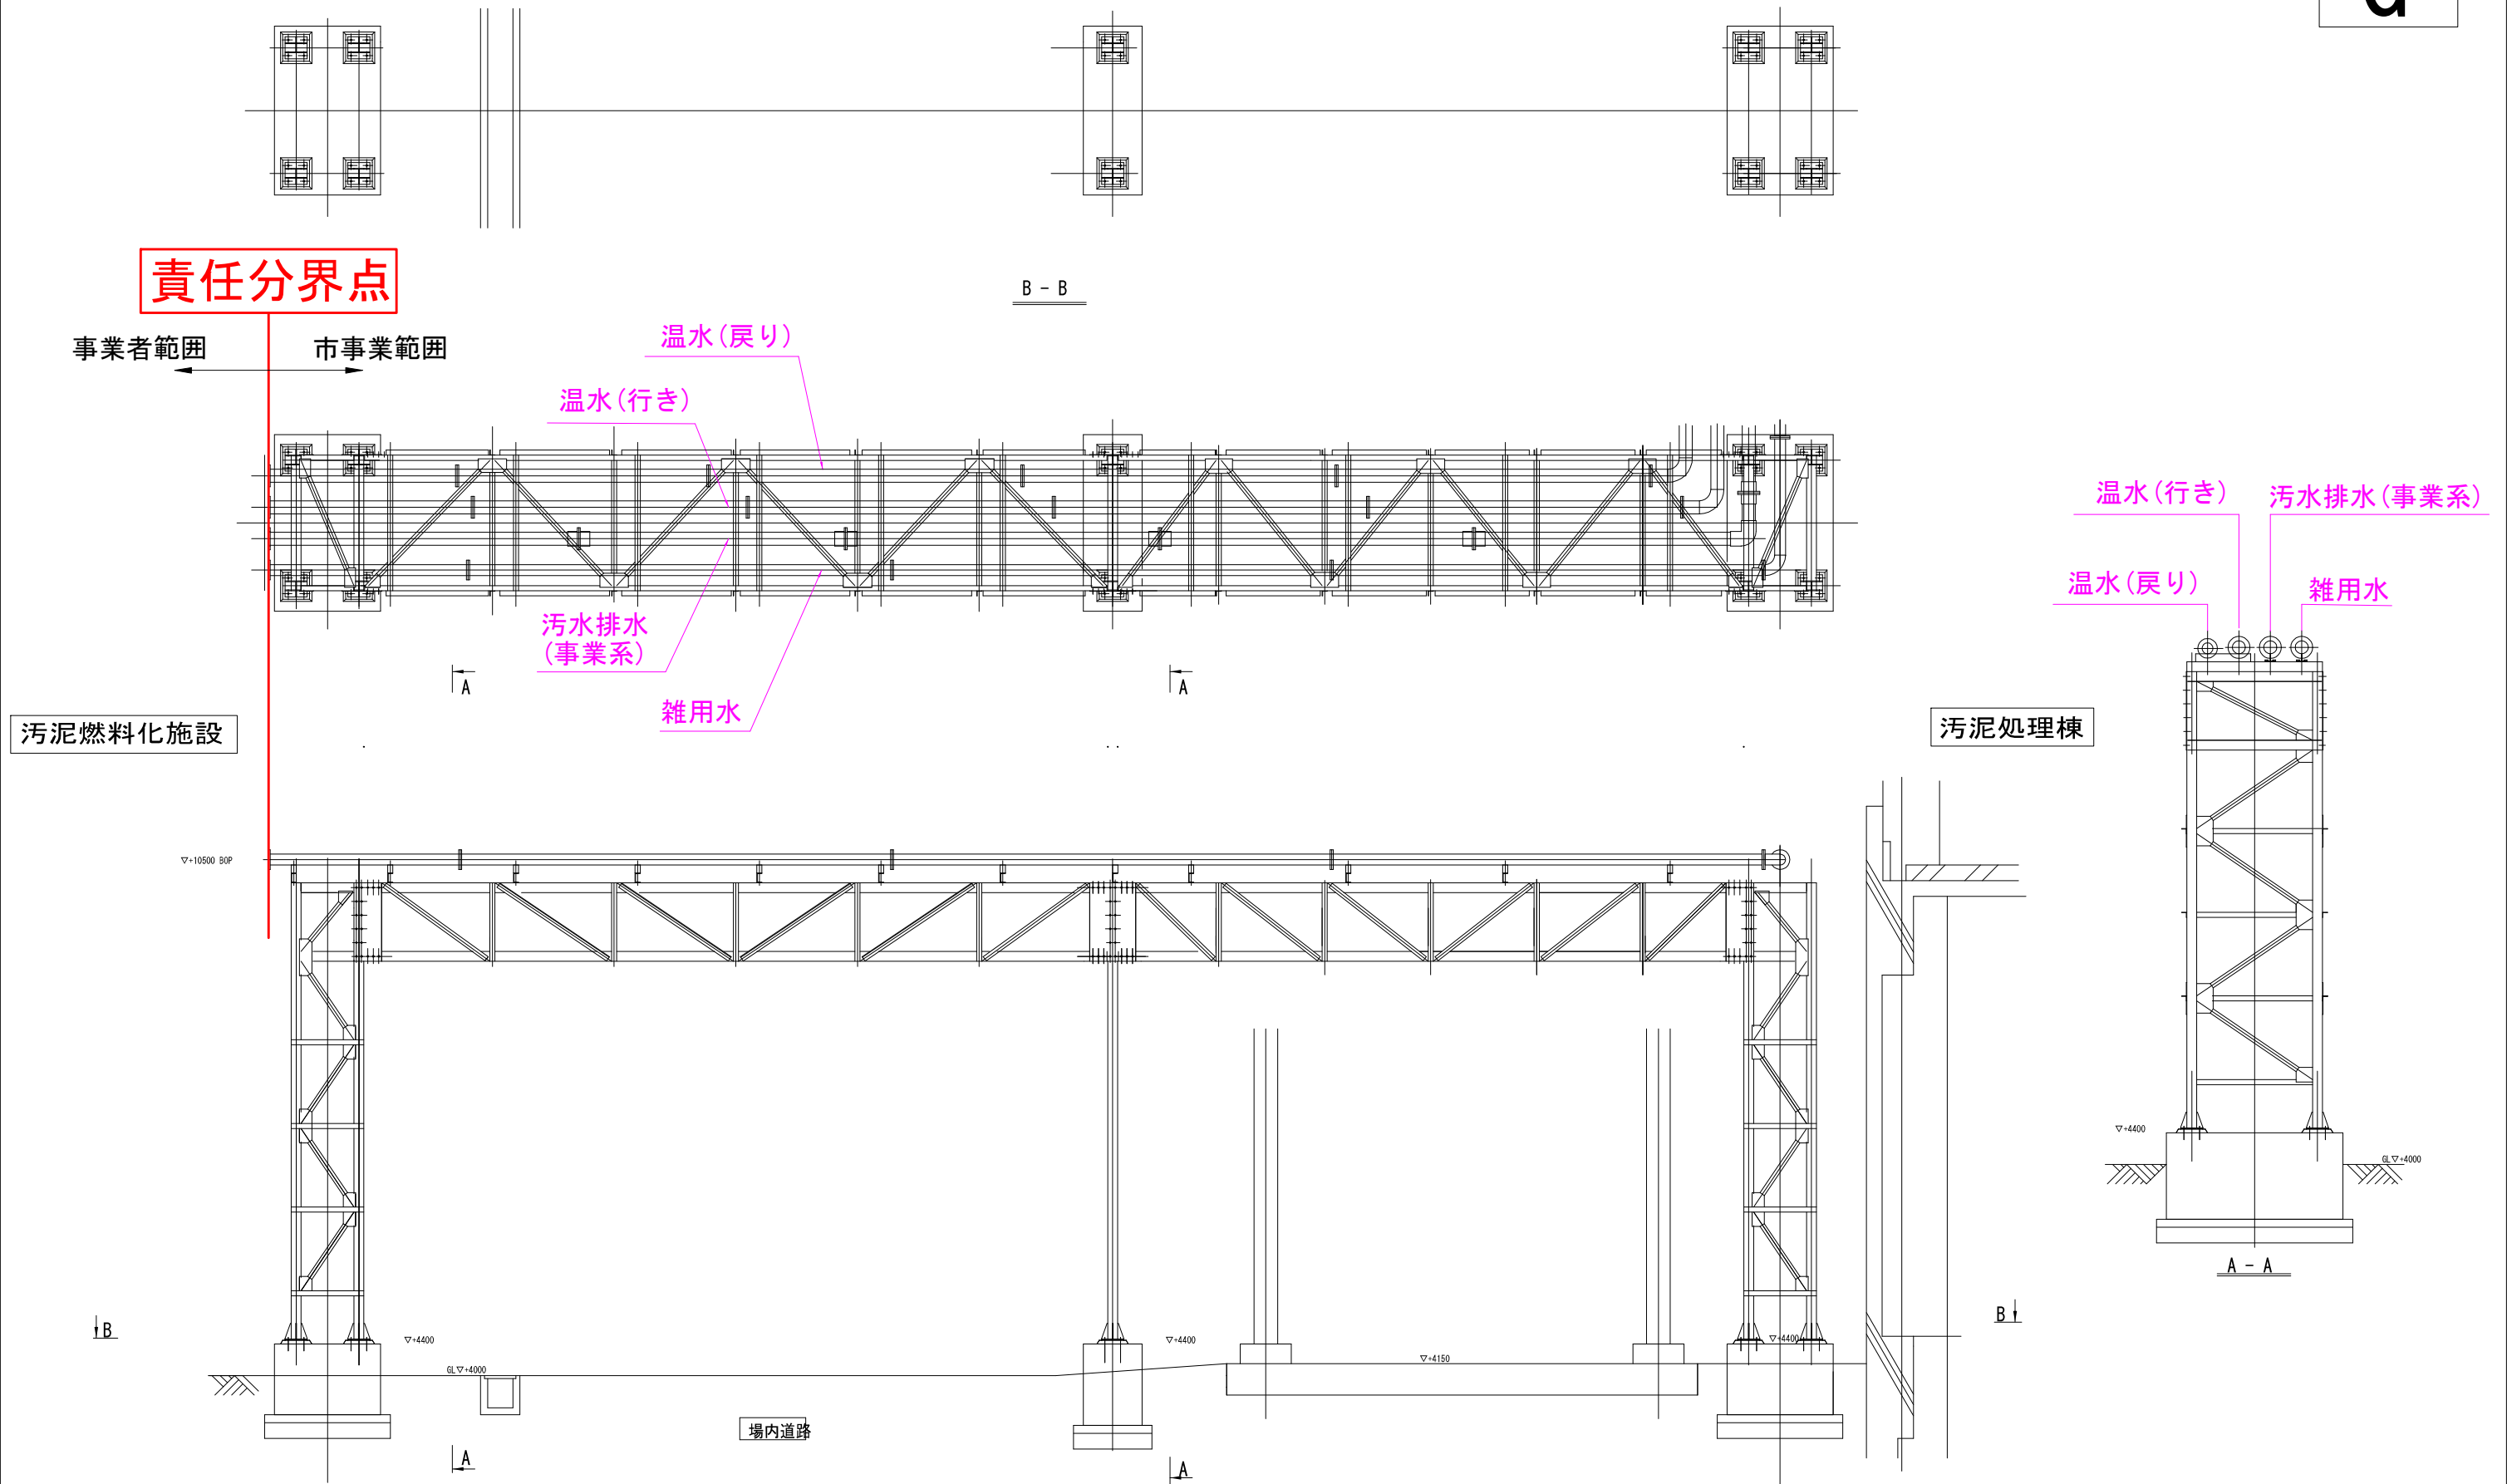

余剰汚泥濃縮棟

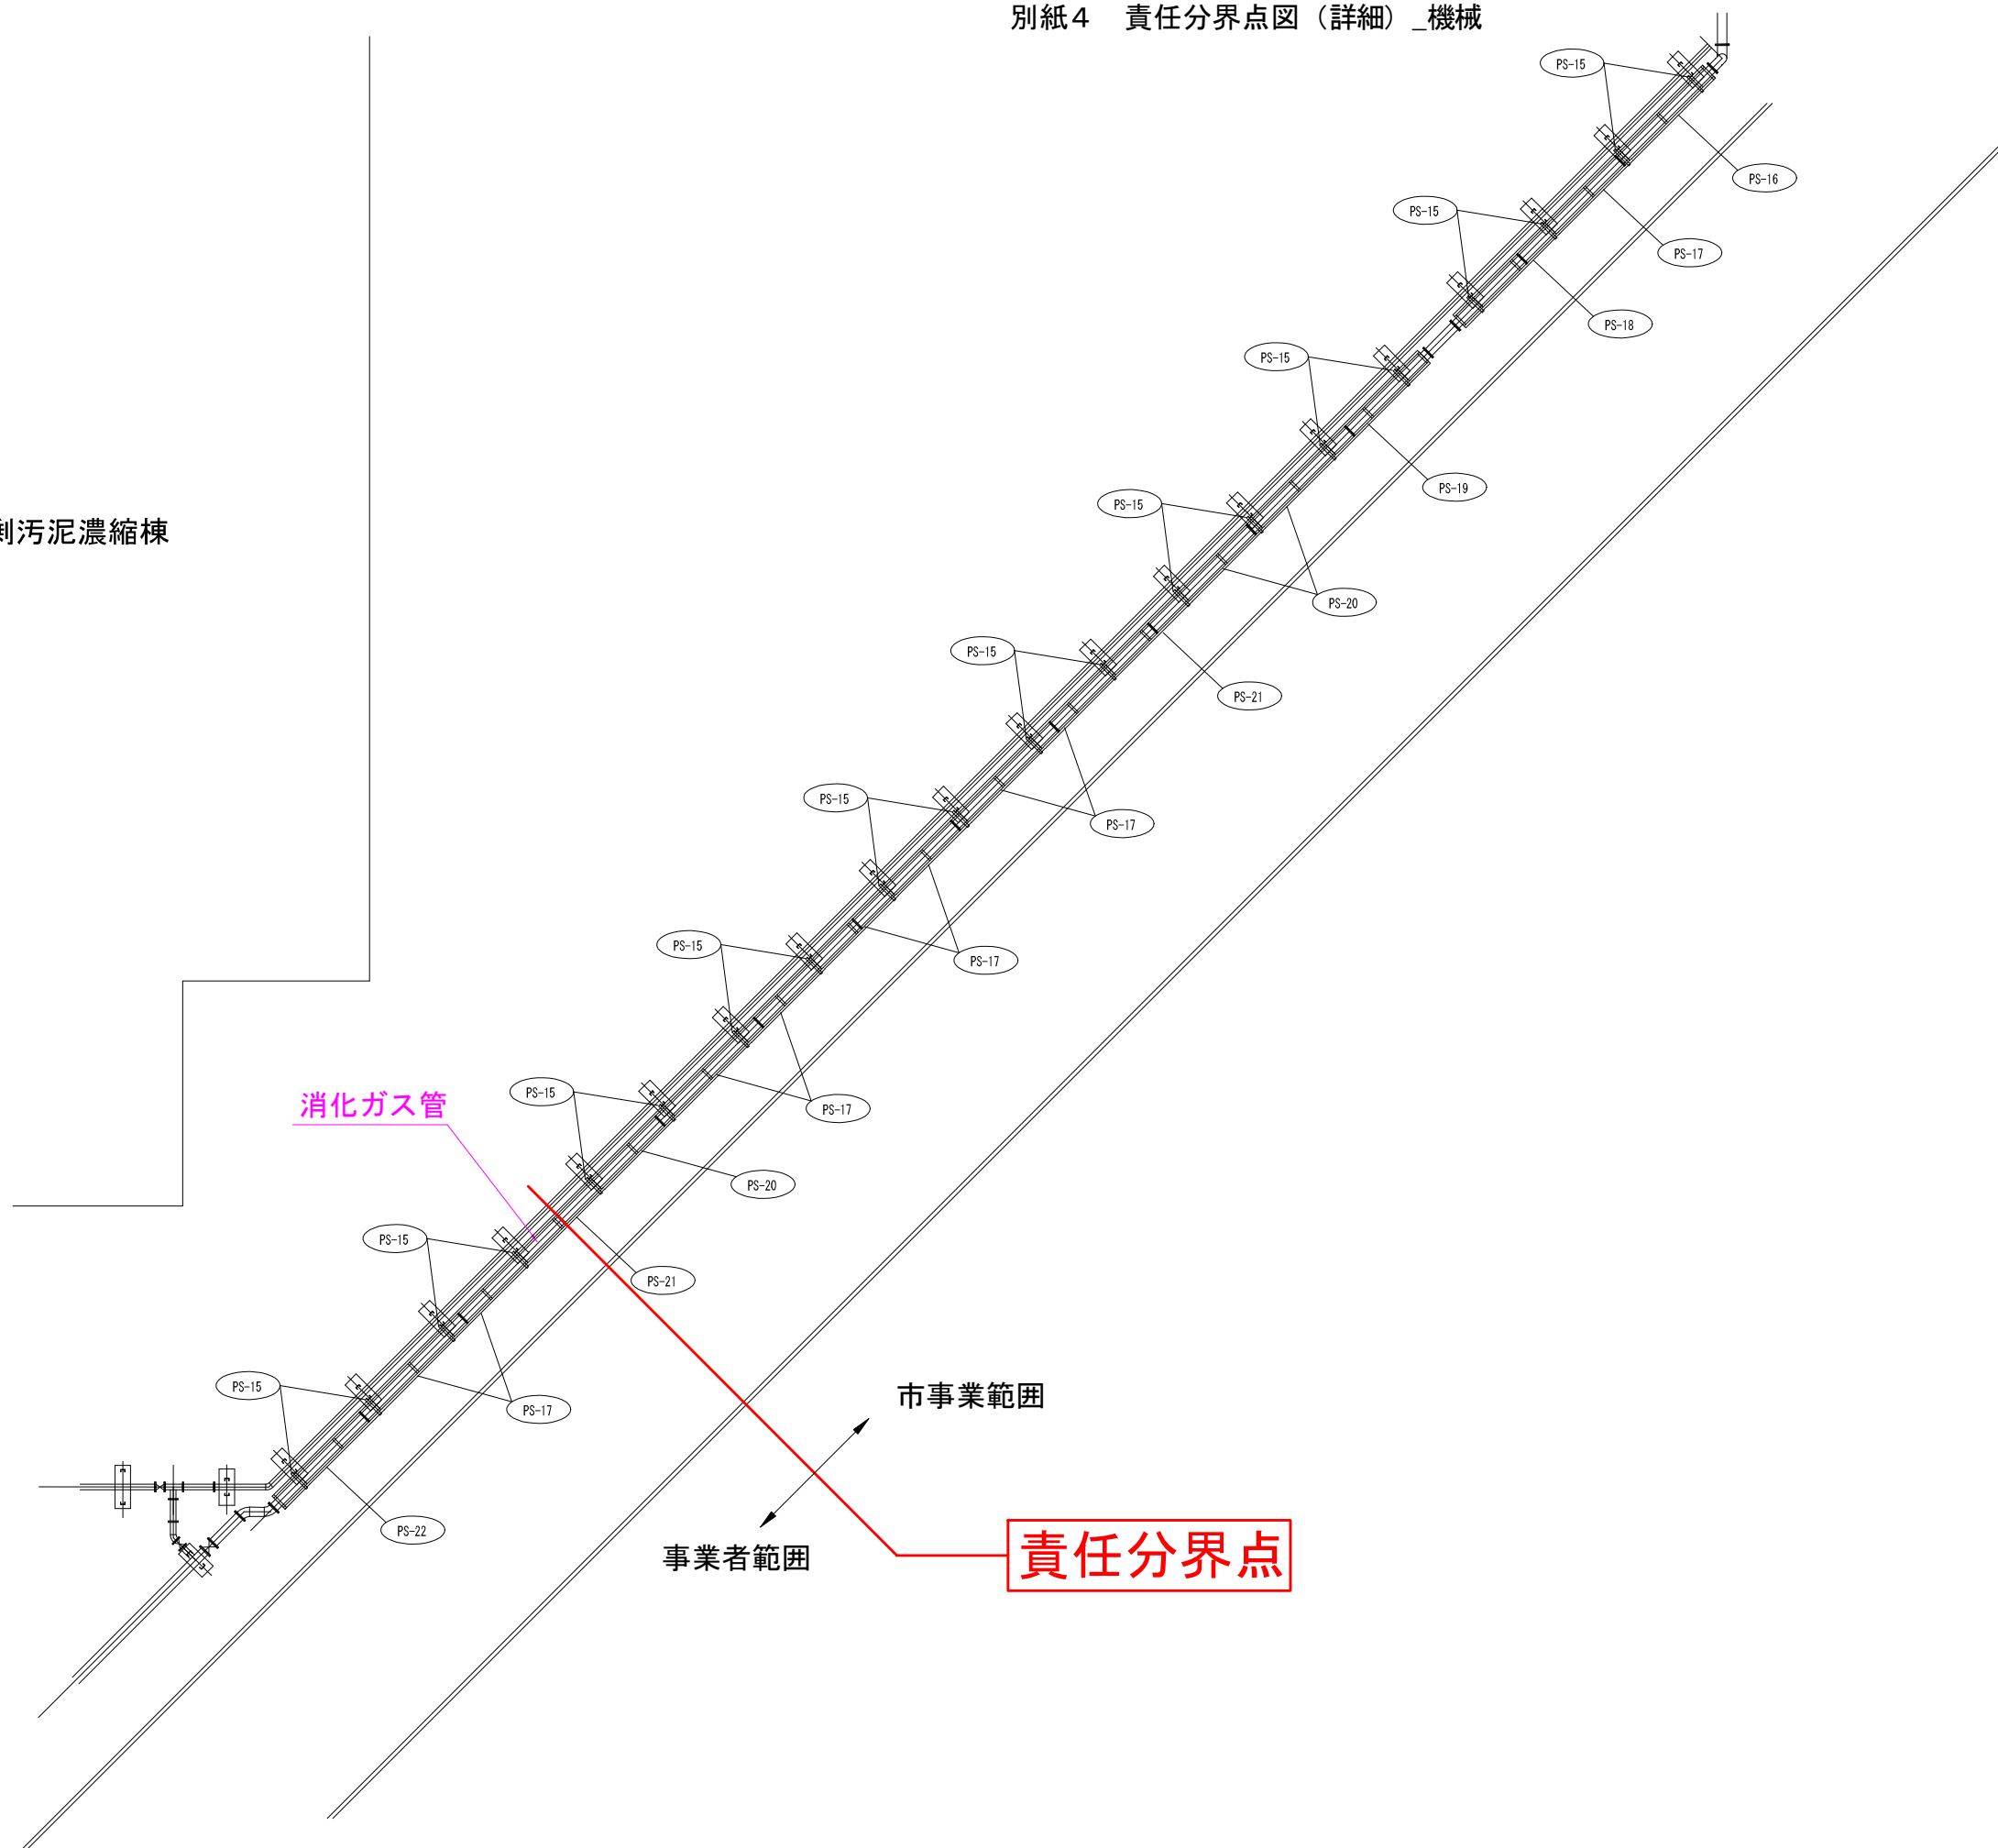

別紙4 責任分界点図（詳細）_機械

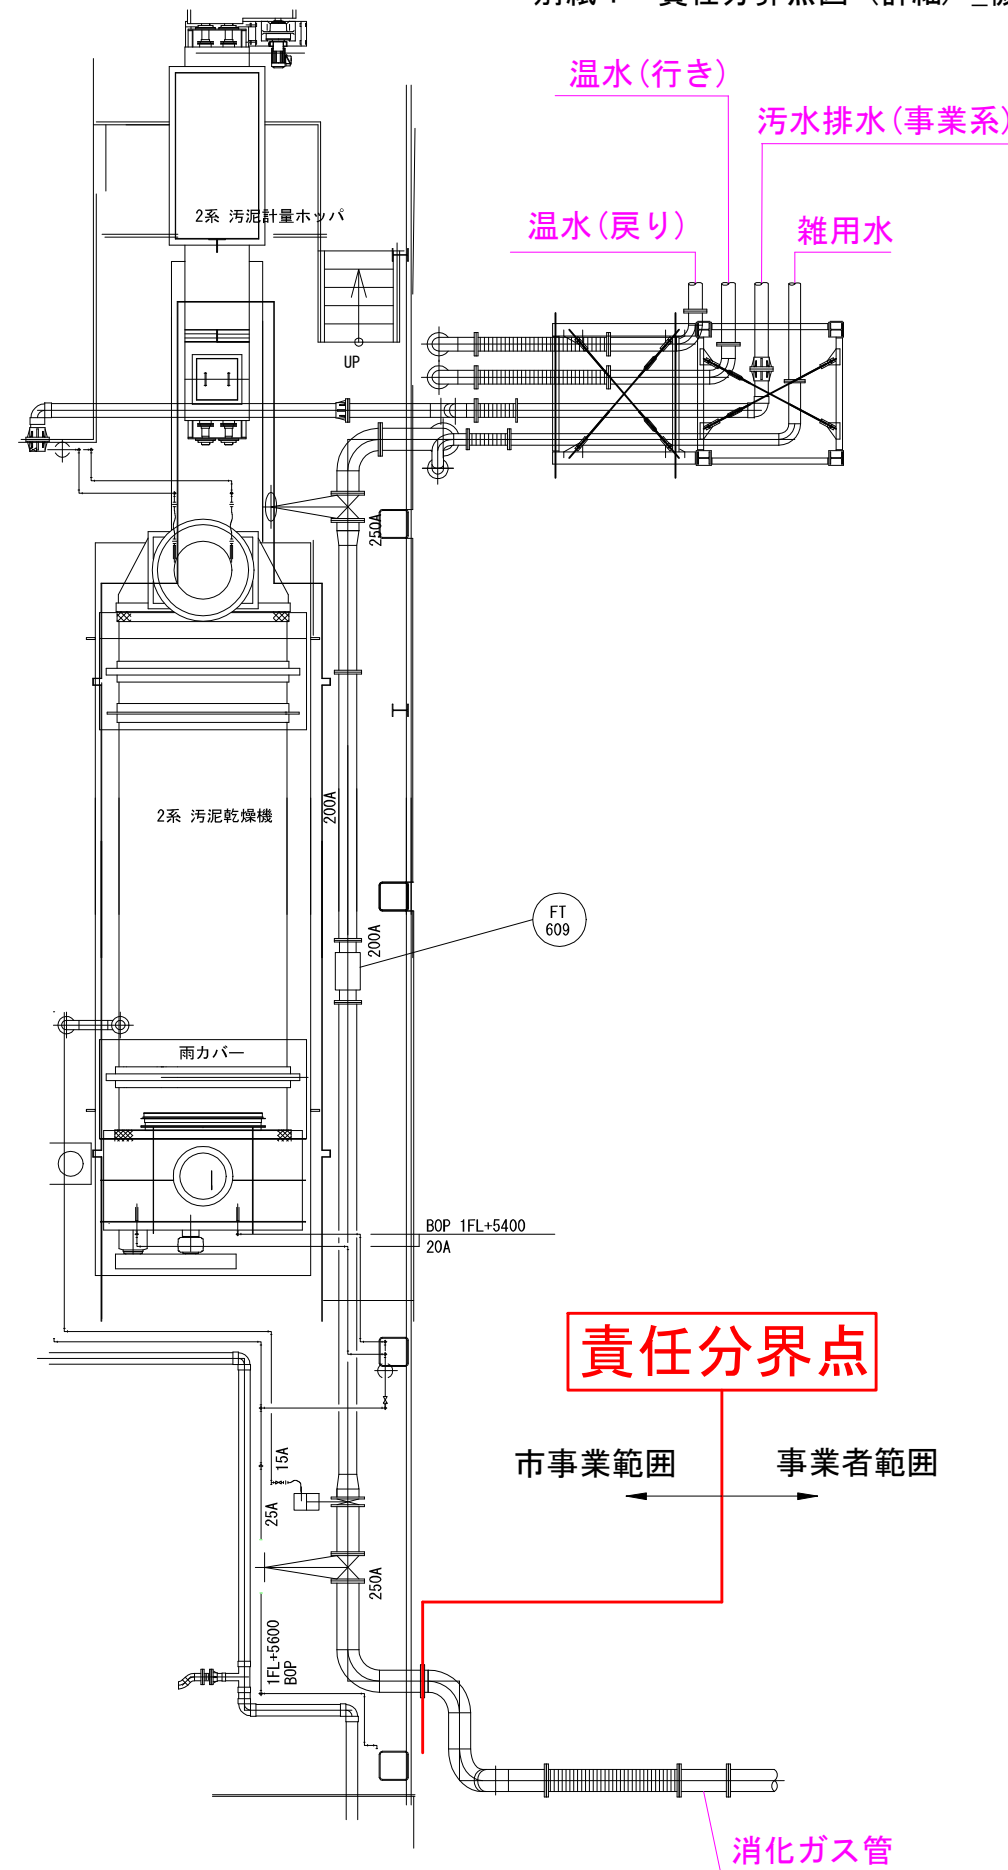



別紙4 責任分界点図(詳細)_機械


I

責任分界点

市事業範囲 ← → 事業者範囲


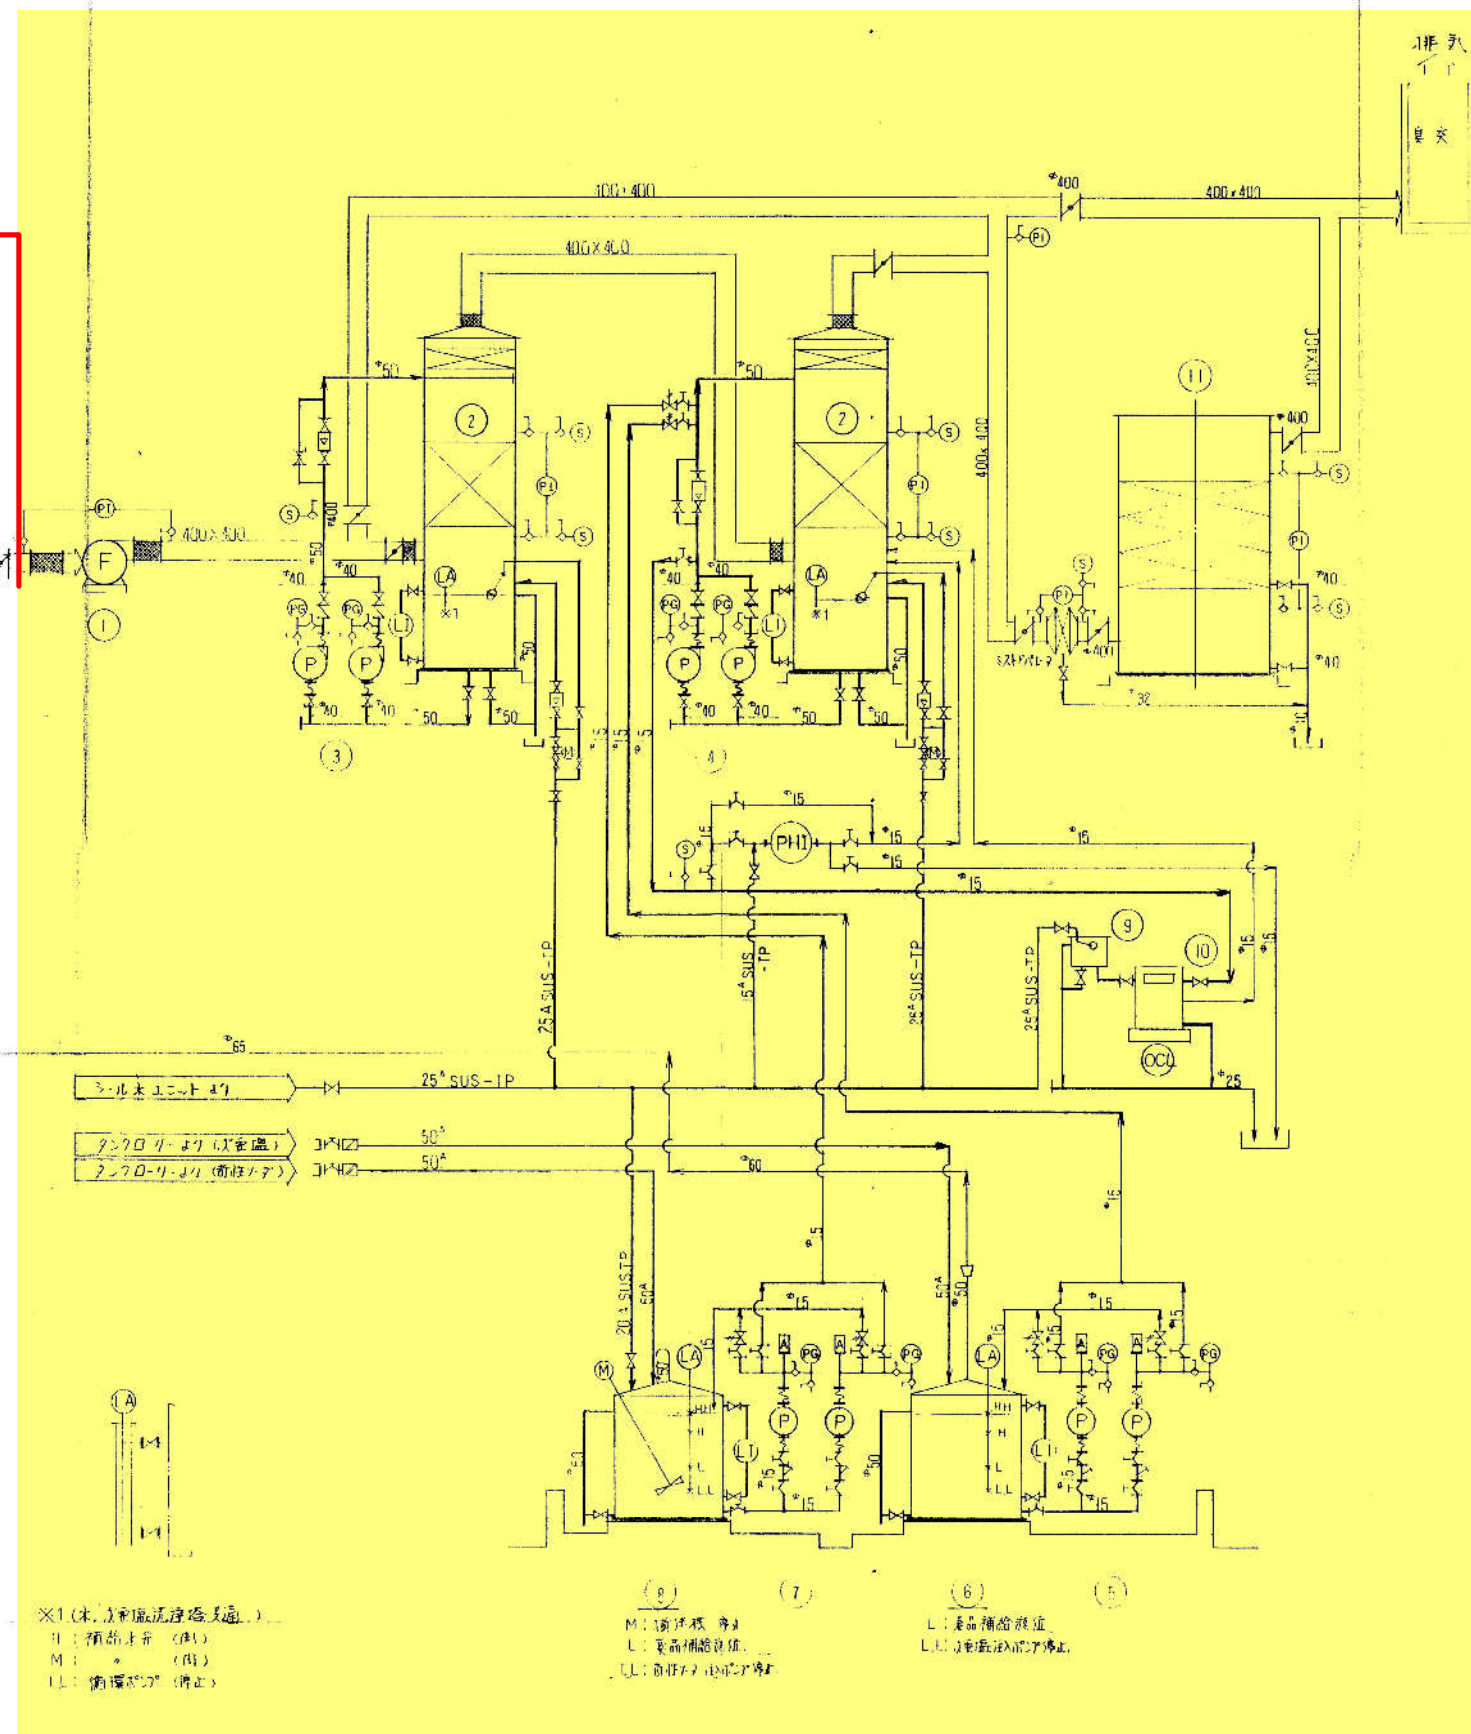

撤去範囲


配管種別凡例

○	HVP
○	SGP-VB
○	SUS-TP: SUS304-TP x Sch20S
○	PVC x 1/2

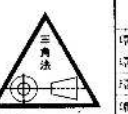

別紙4 責任分界点図(詳細)_機械

図面番号	参考図面番号	参考工事番号
------	--------	--------

I



撤去範囲

事業者範囲

責任分界点

市事業範囲



SL平面図 1:100

別紙4 責任分界点図(詳細) 機械

図面番号 参考図面番号 参考工数番号



I


(注) 屋上の臭突開口及びフランジ部(*1)を
SUS板で閉塞のこと。

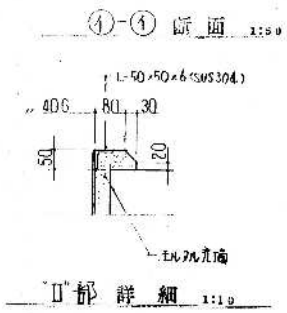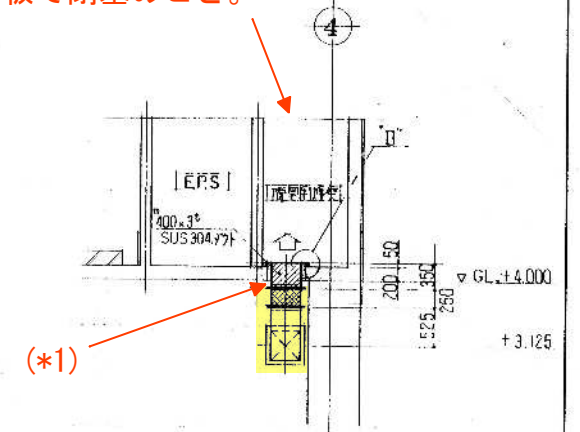


撤去範囲

1

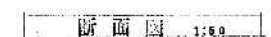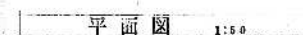

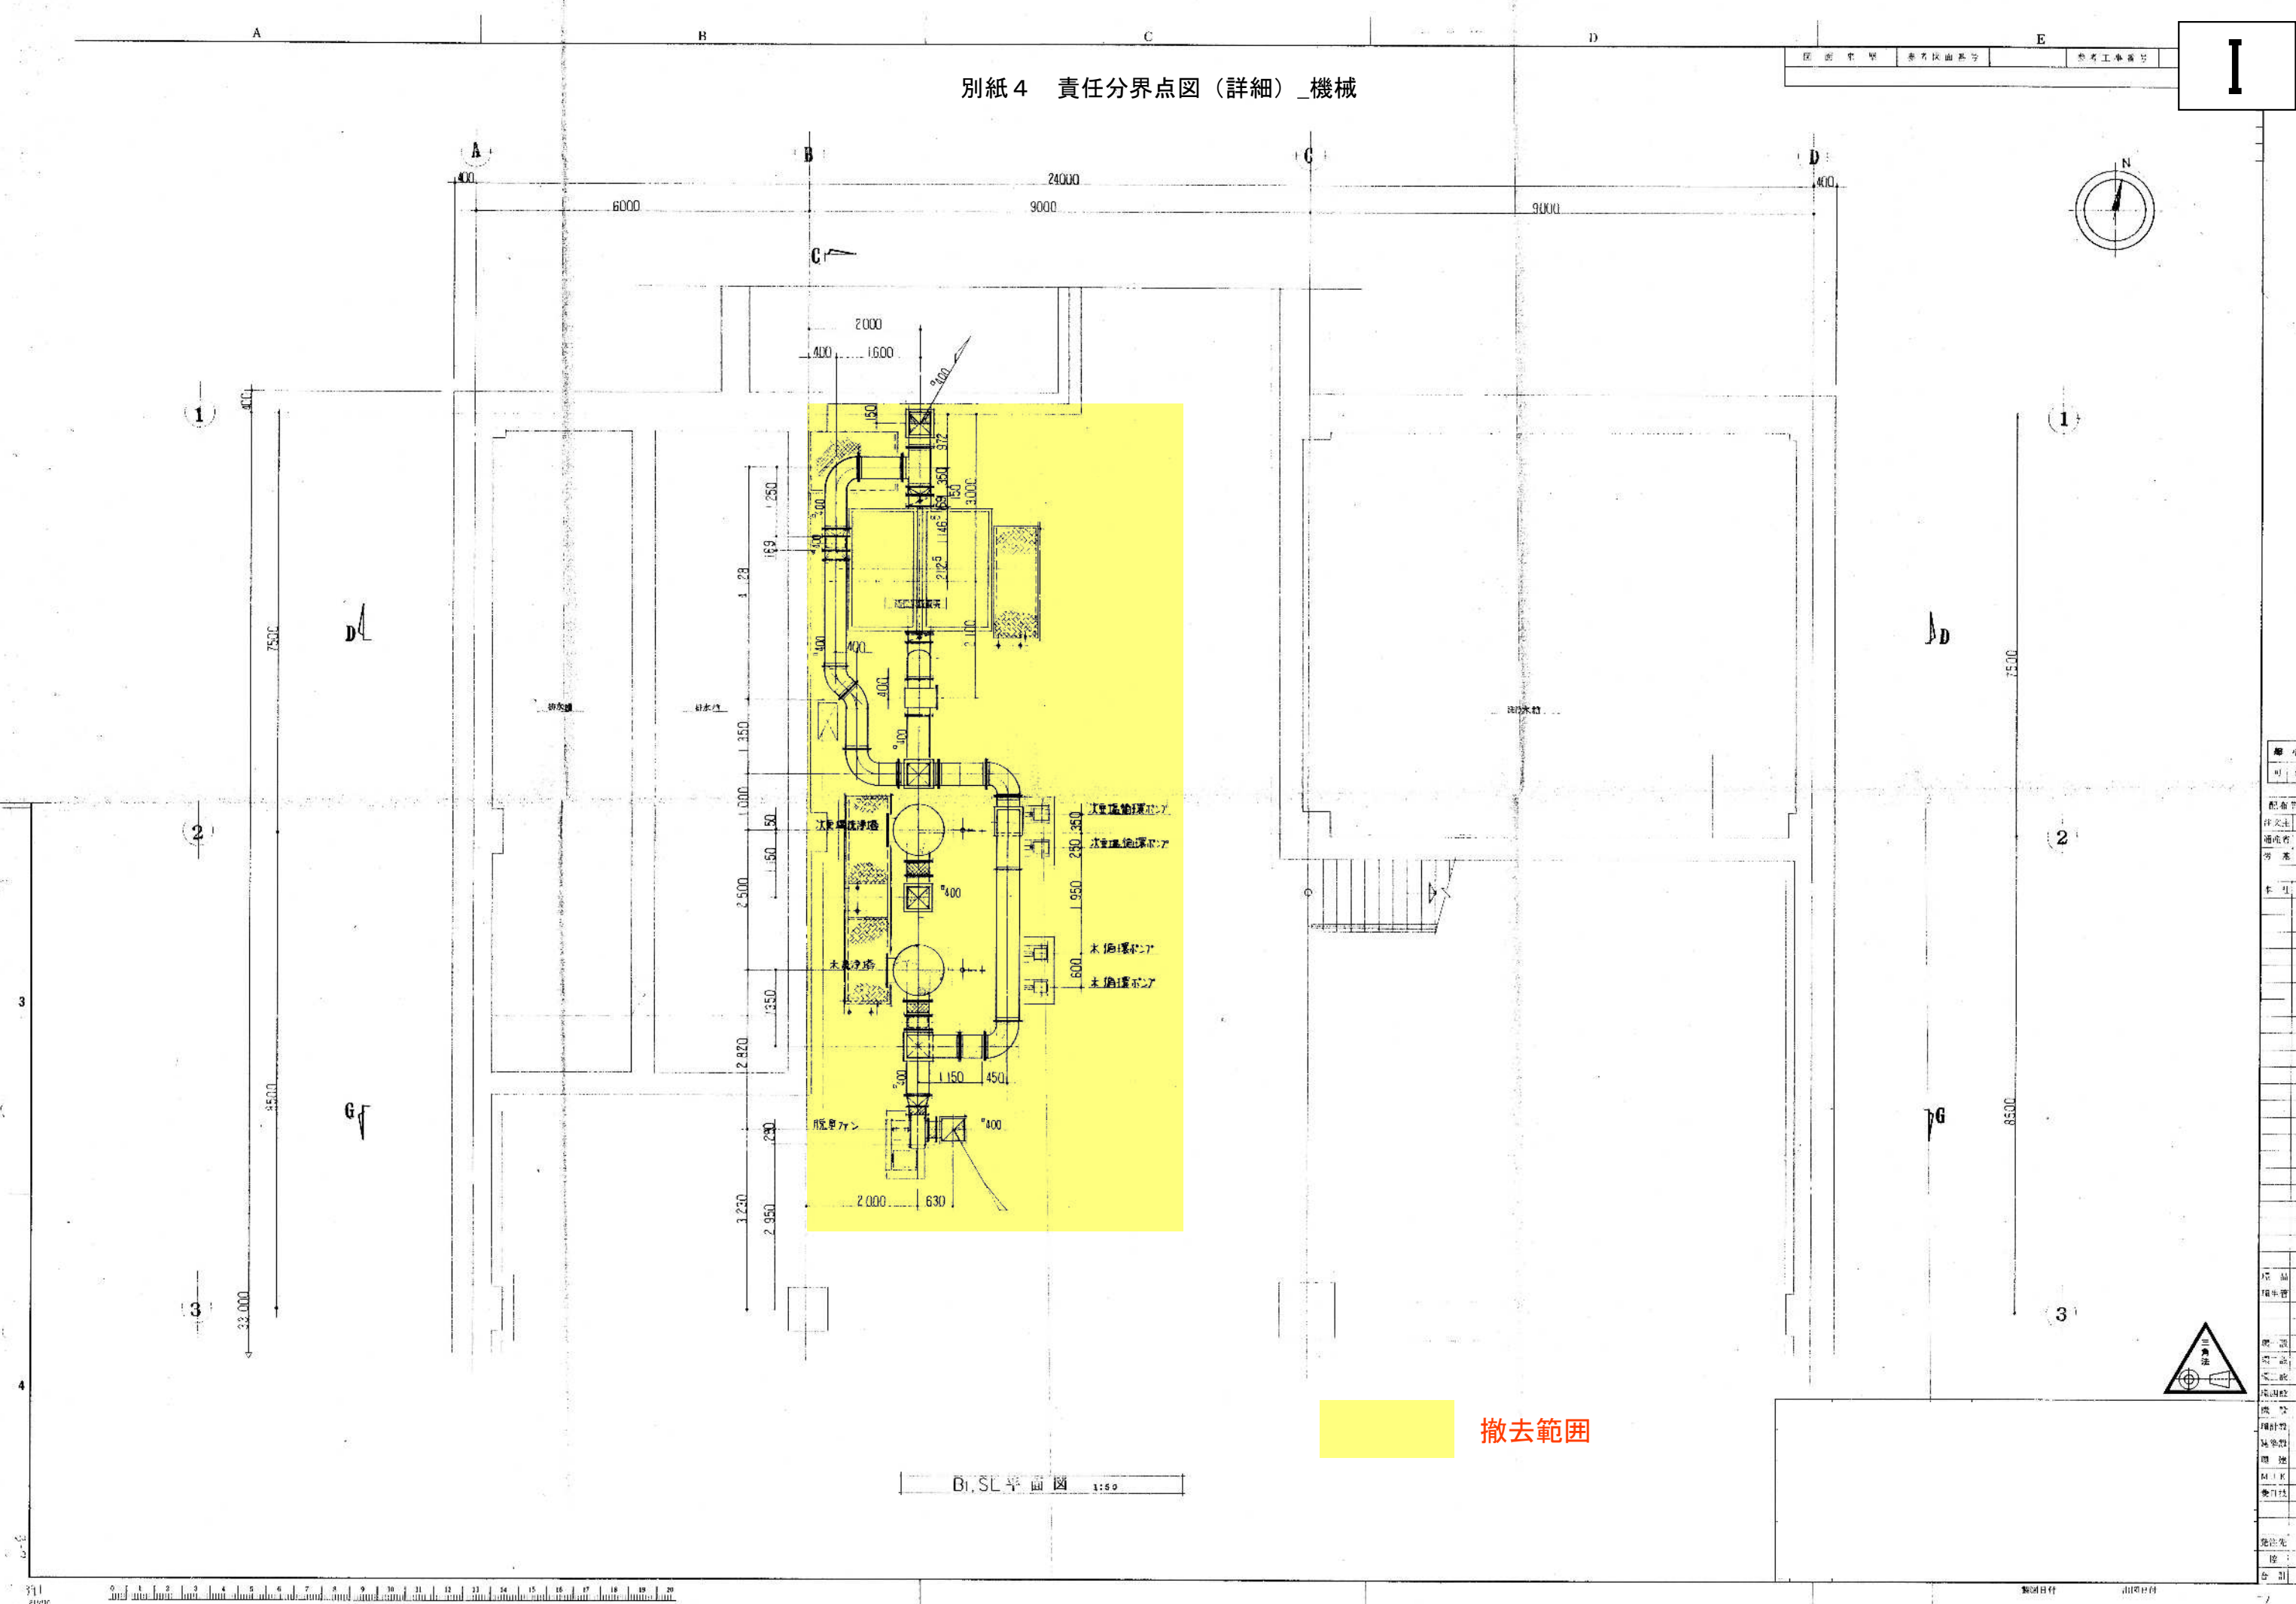

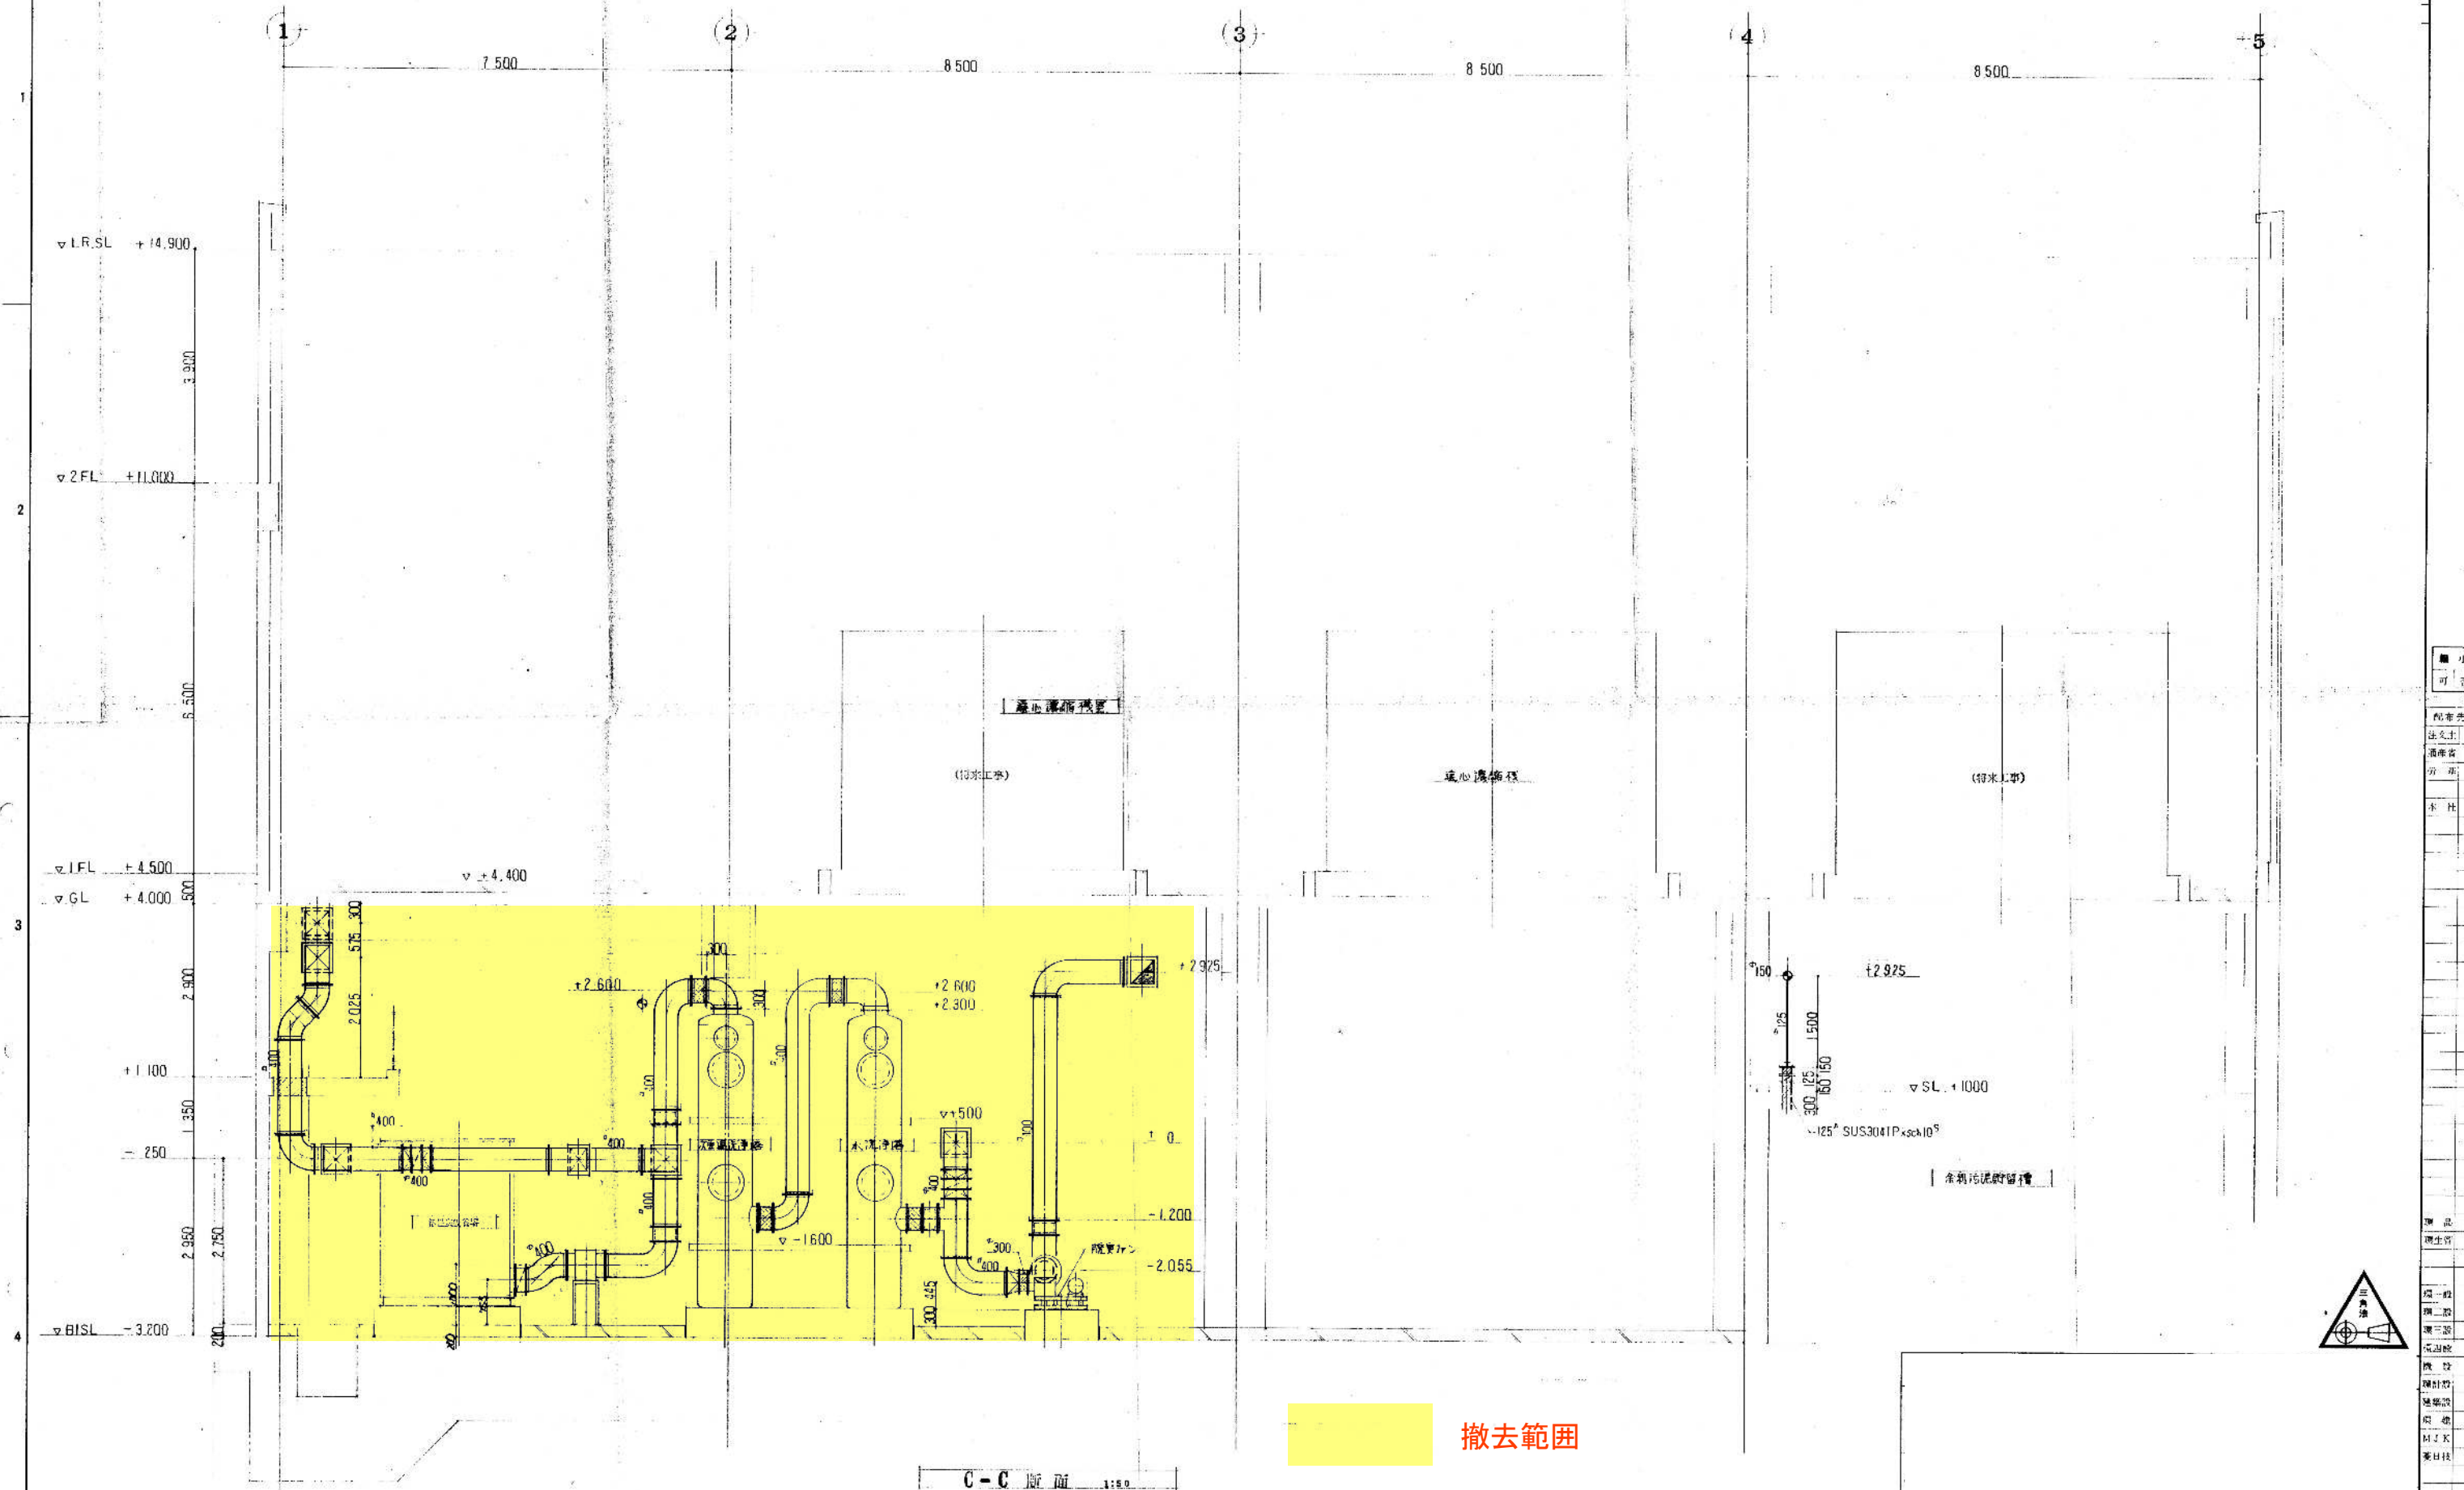


責任分界点

※事業者がヘッダー管（200A SUS-TP）へ接続する位置は任意。




地階最下部 平面図 1/100

別紙 4 責任分界点図（詳細）_電気

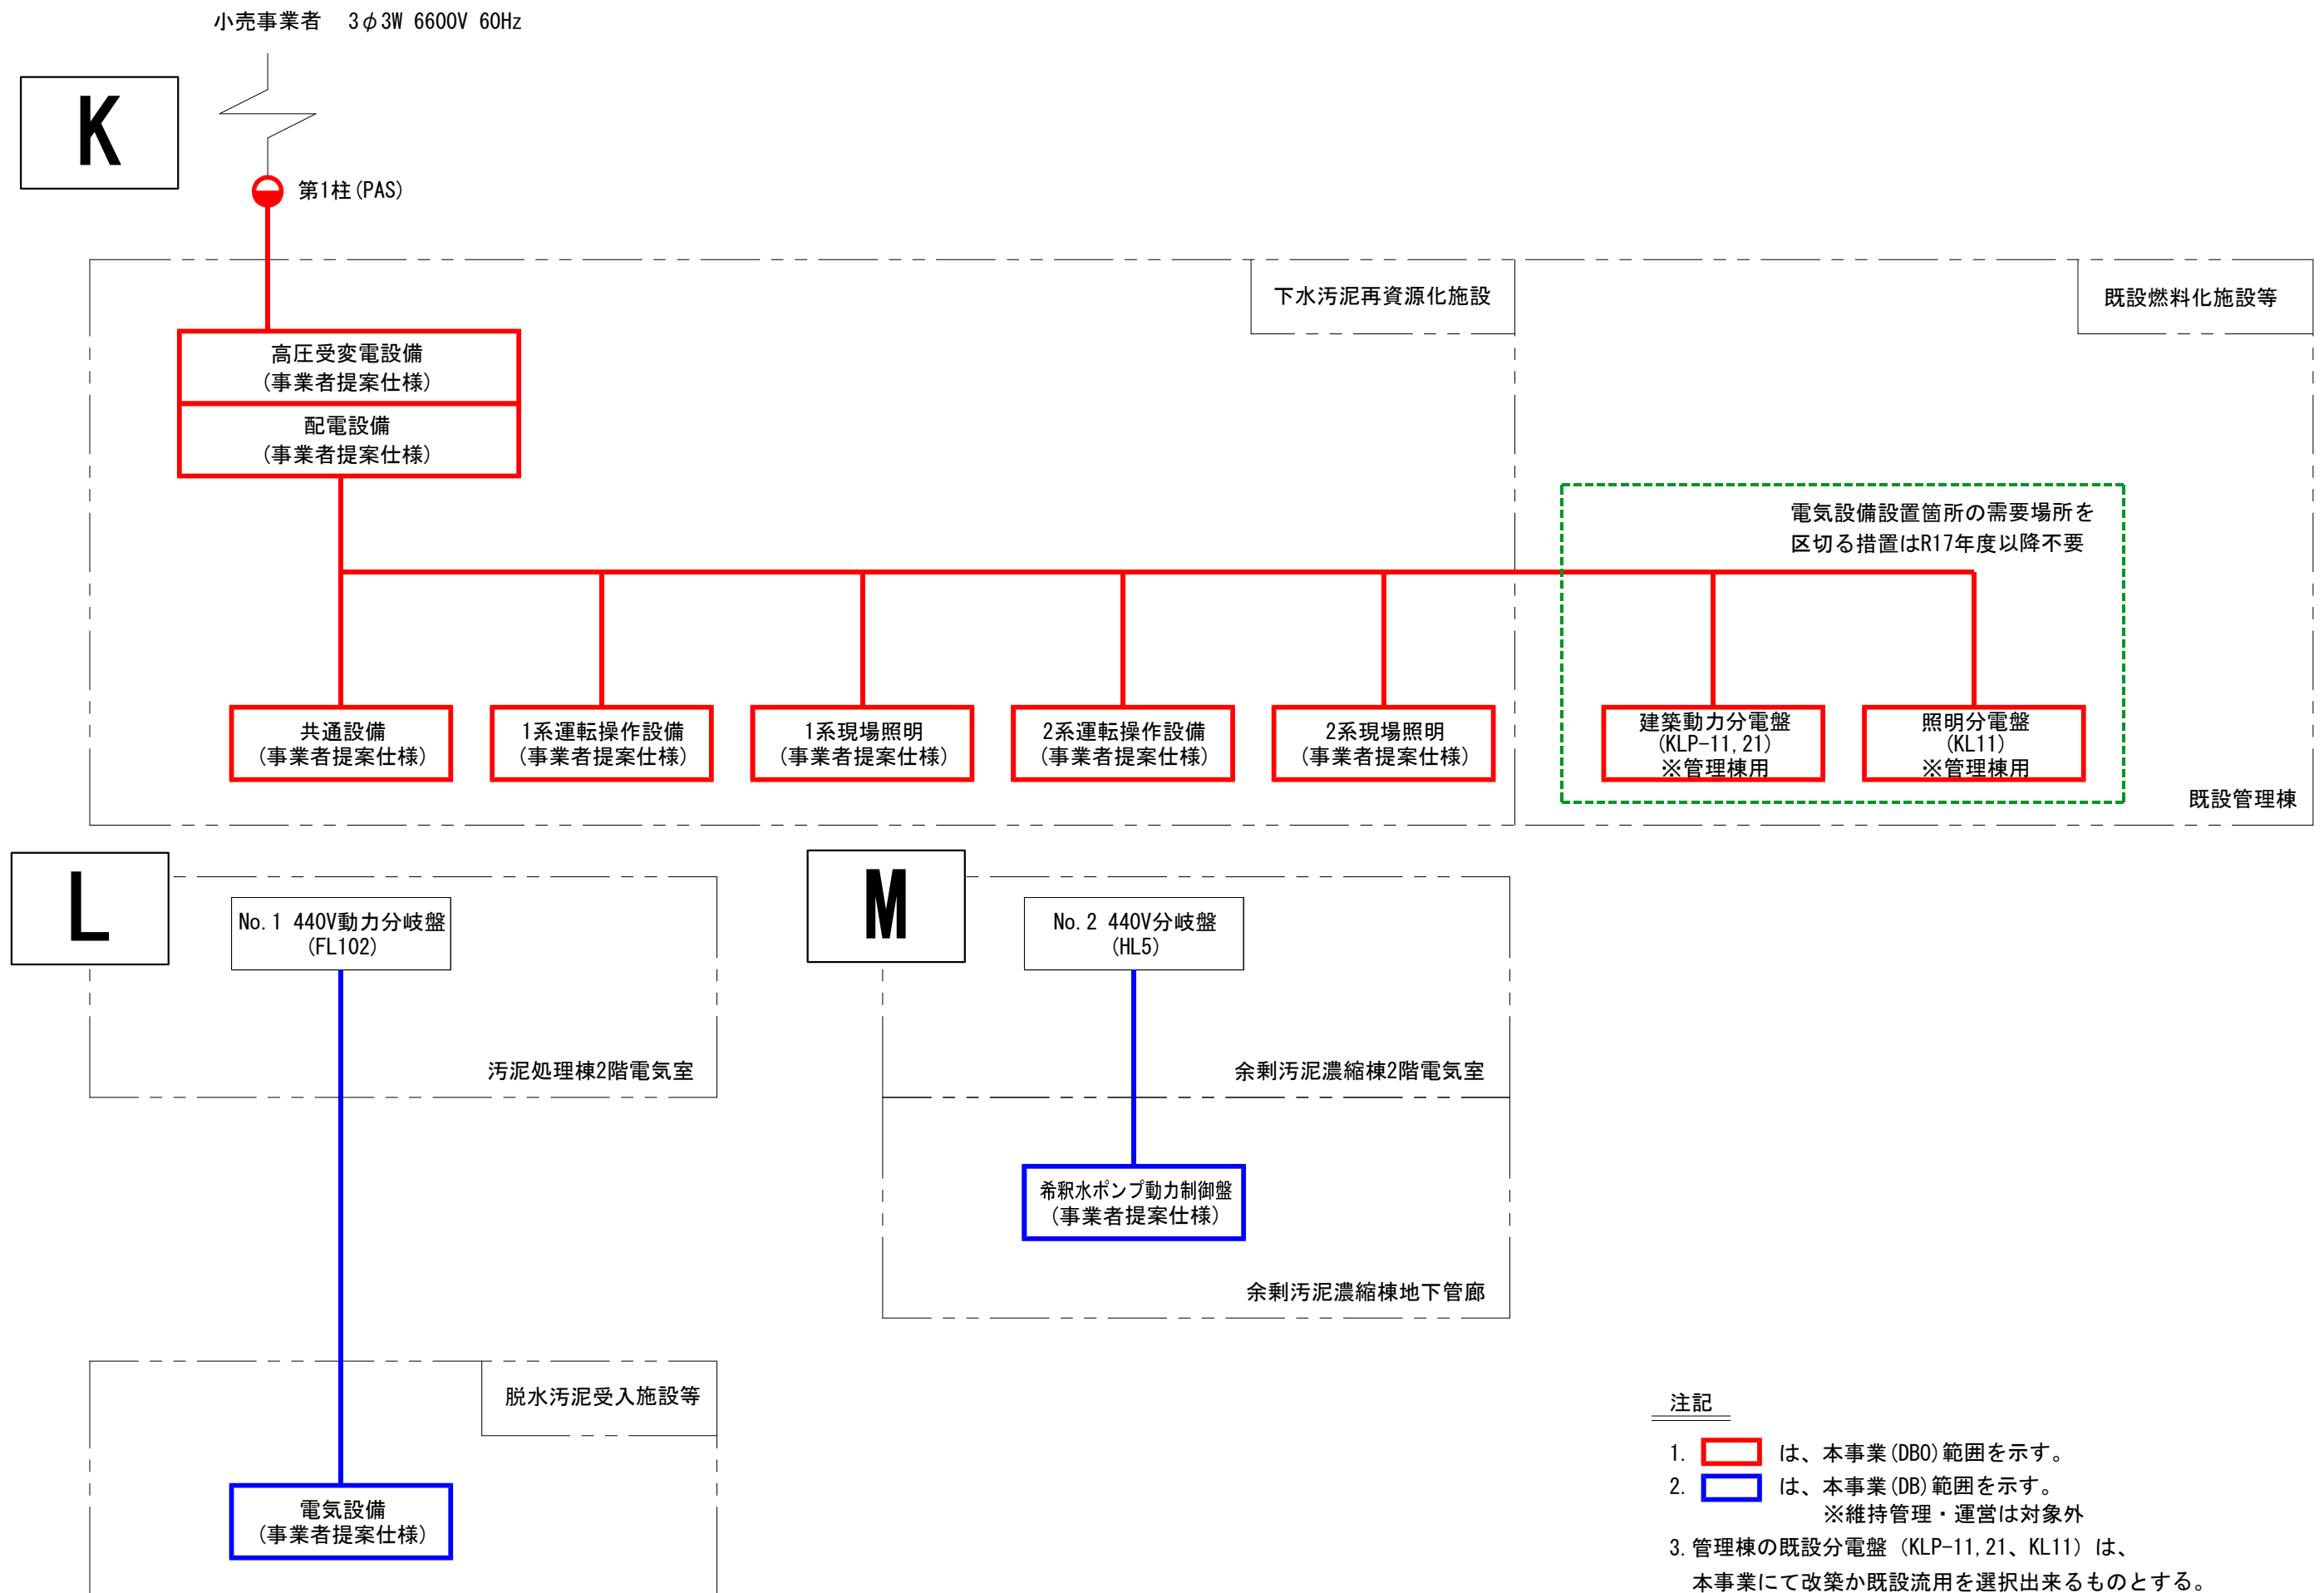

別紙 4 責任分界点図 (詳細) _電気


L

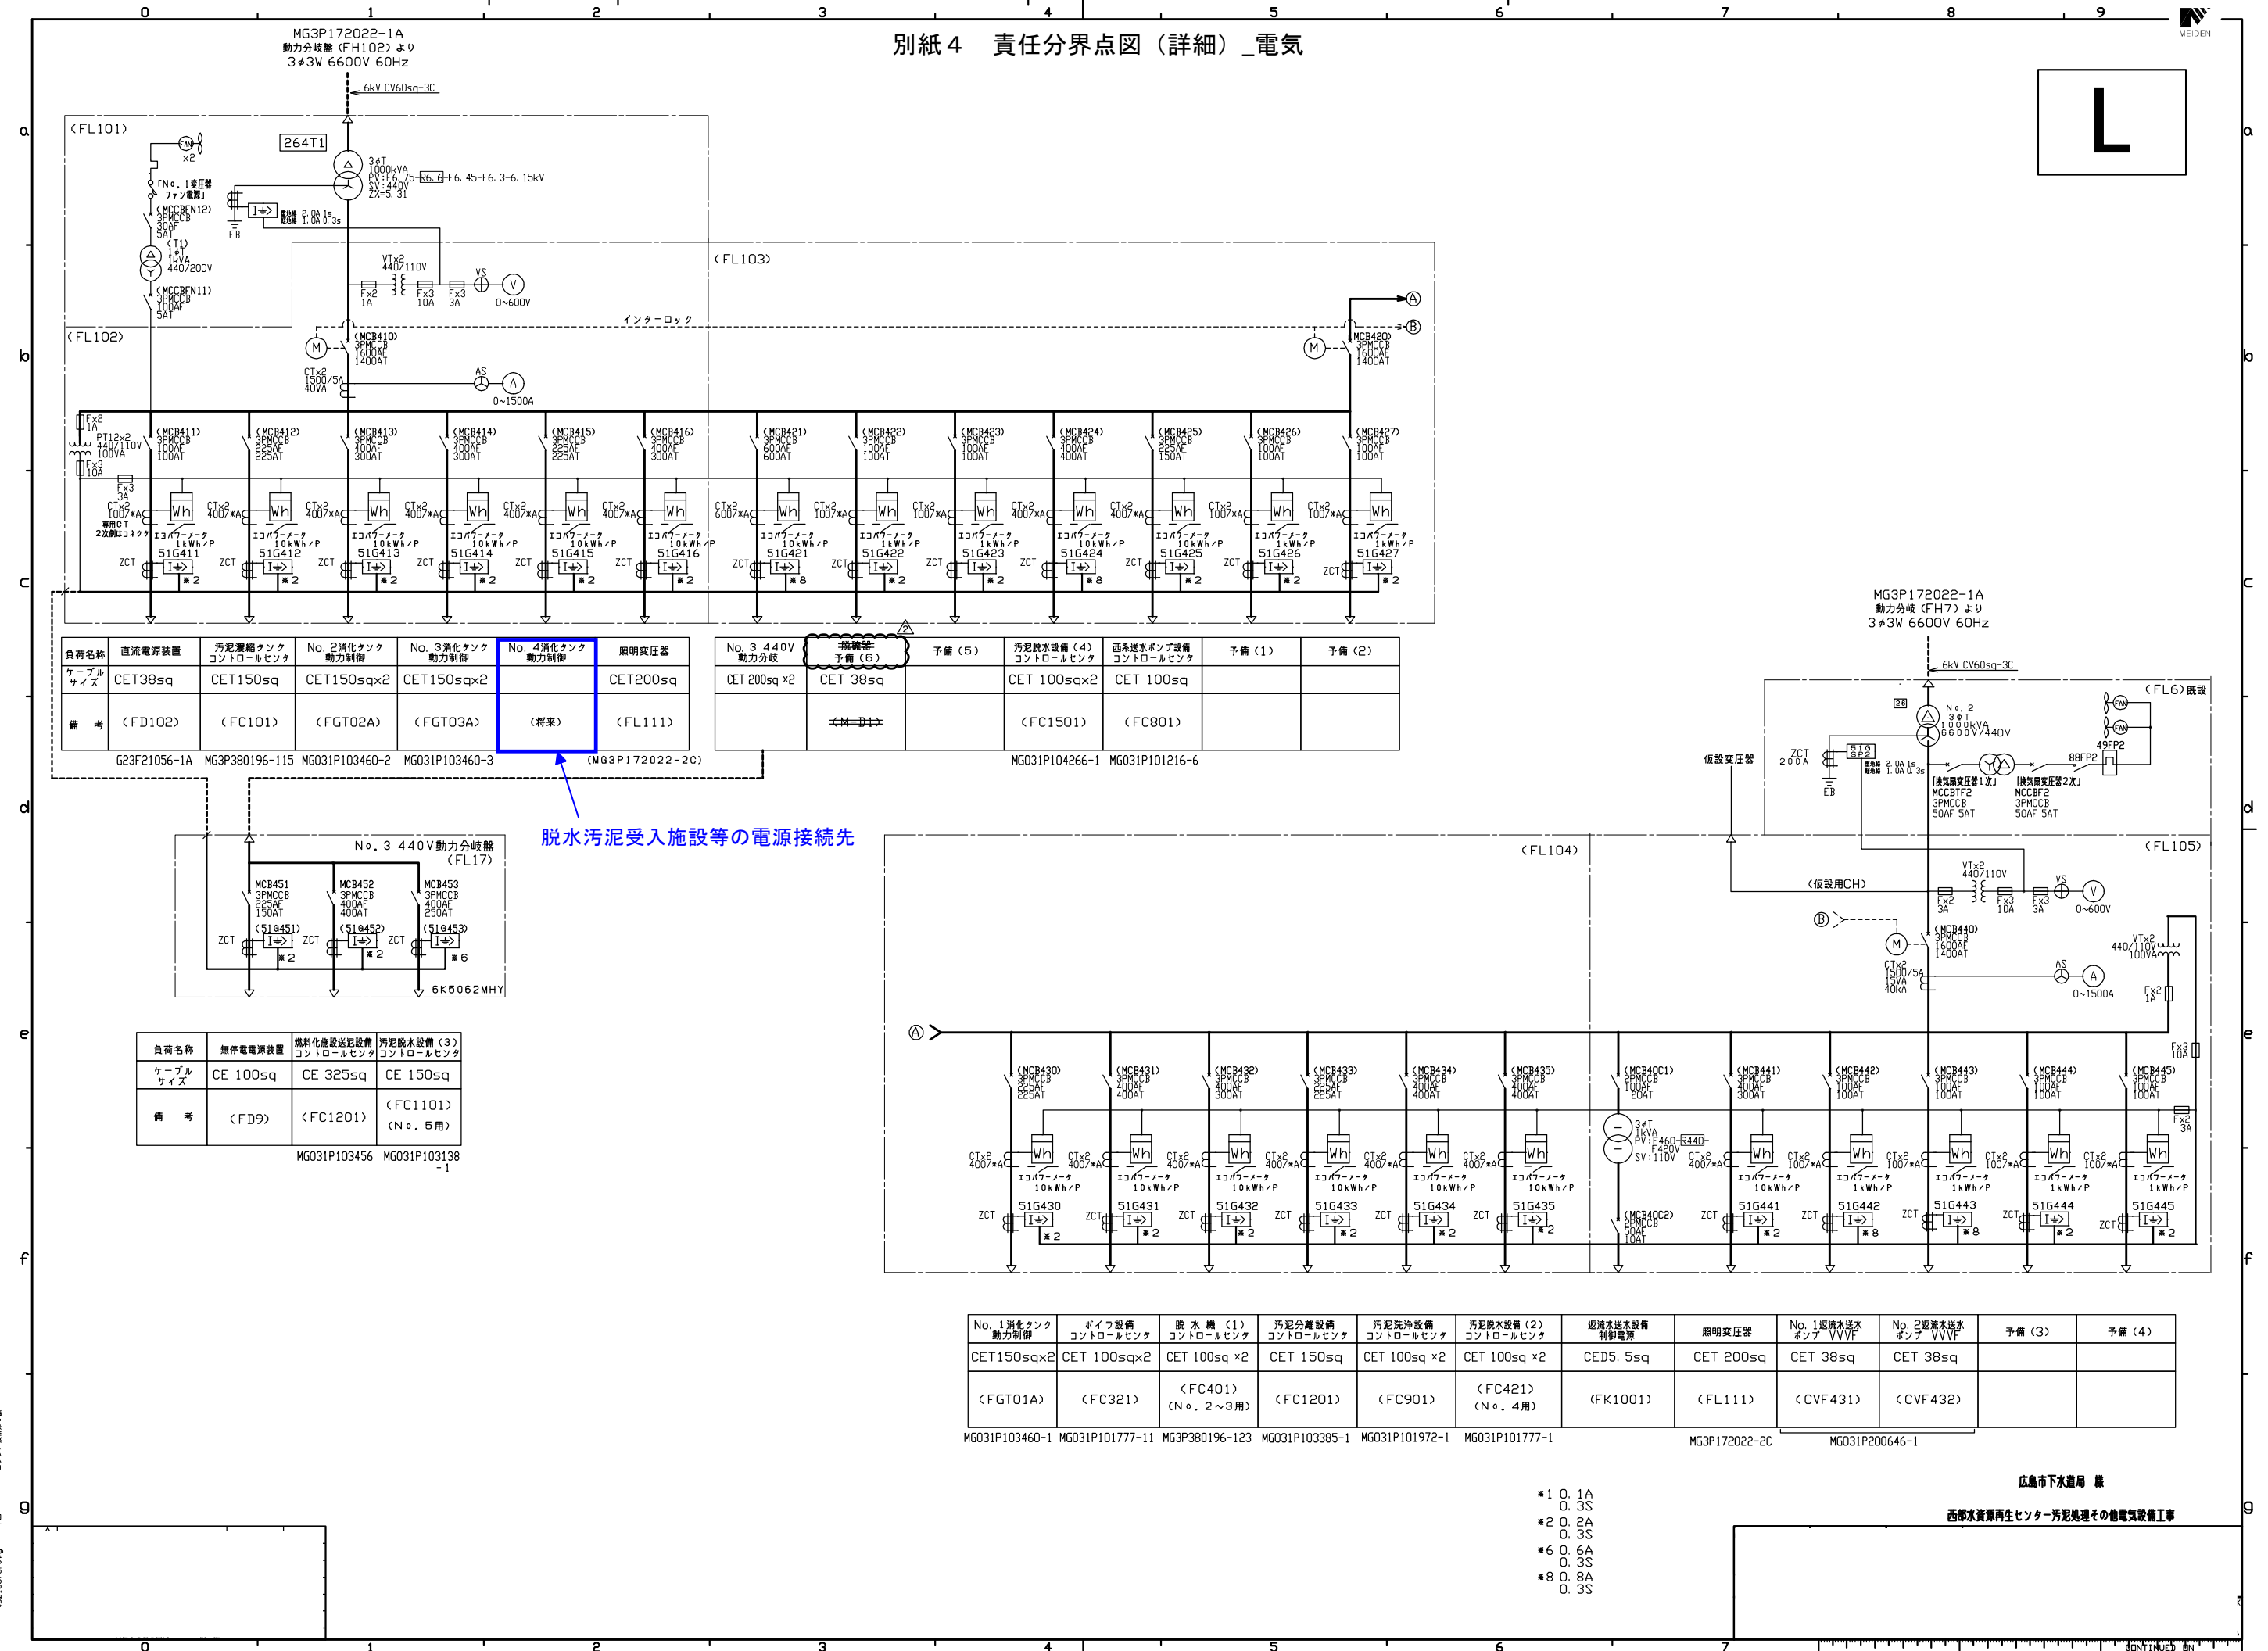


別紙4 責任分界点図(詳細)_電気

M

遠心濃縮設備き電盤 (FH101A) より 遠心濃縮設備き電盤 (FH1A) へ
3φ3W6600V60Hz 3φ3W6600V60Hz
MG3P172022-1A

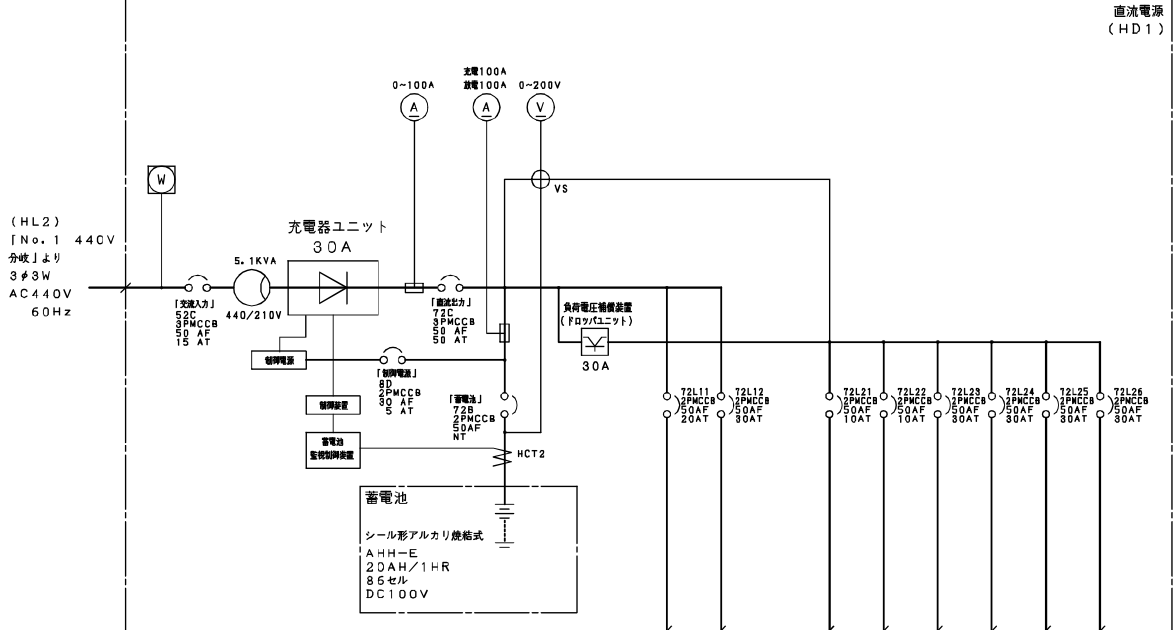


負荷名称	非常灯	予備	制御電源	構築伝送装置	計装電源	予備	予備	予備
負荷容量	880VA		130VA					
参考ケーブルサイズ								
負荷No.								
盤No.								

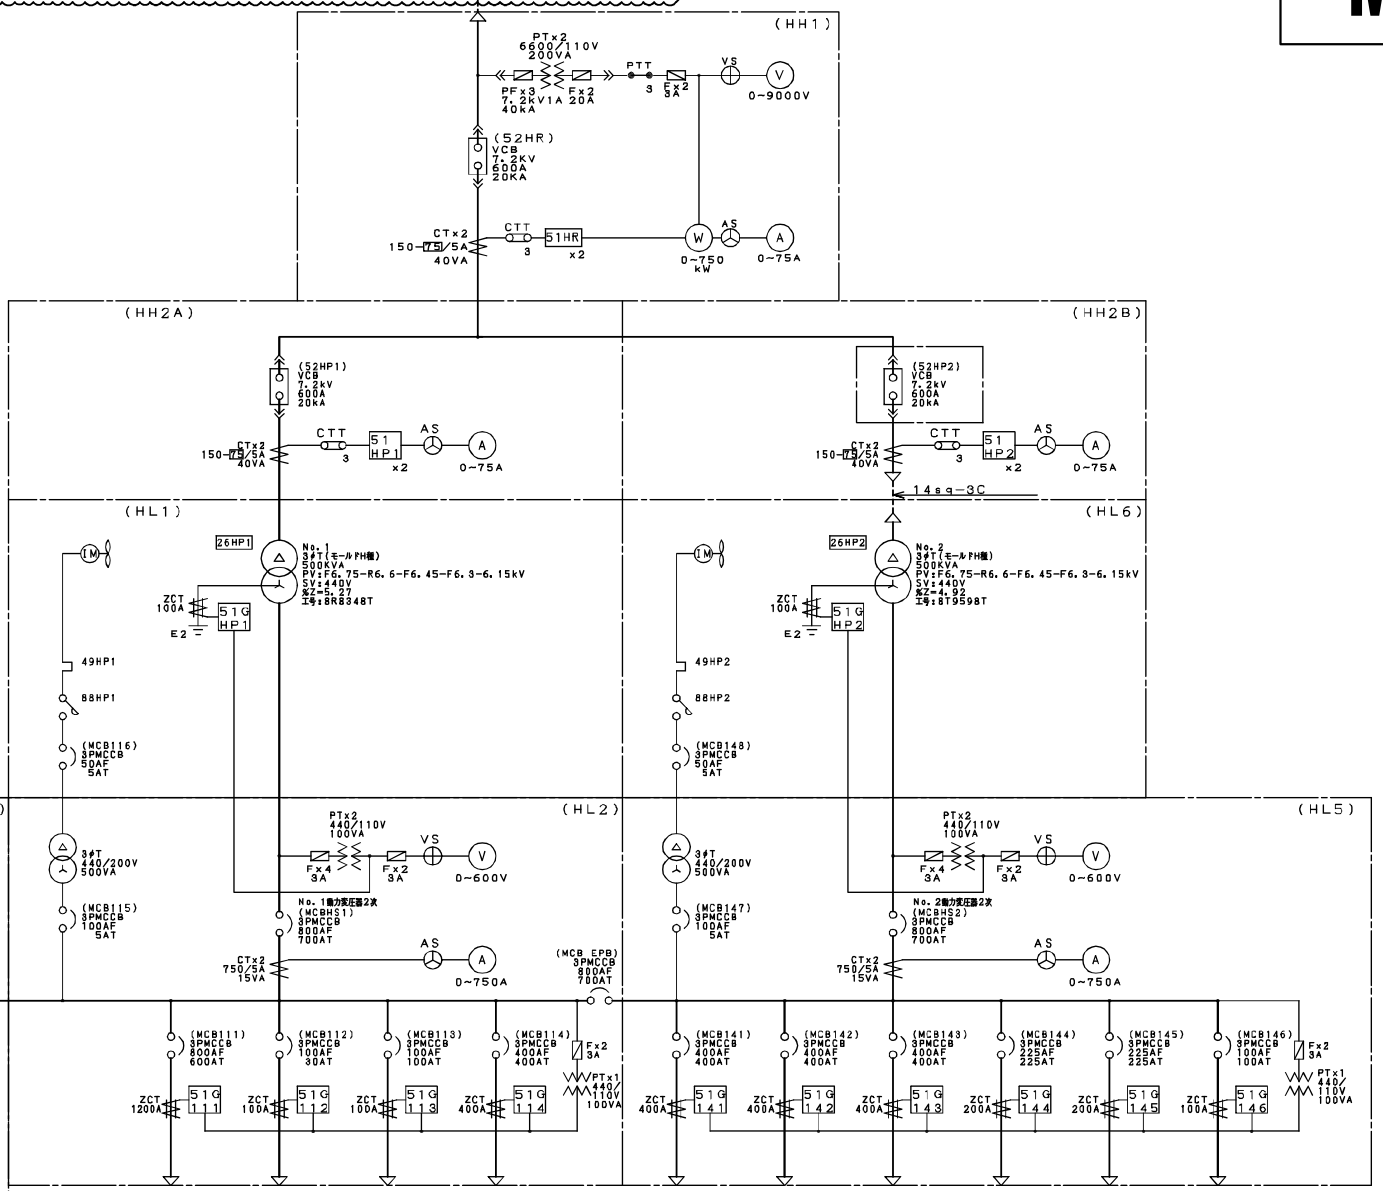

負荷名称	遠心濃縮設備 コントロールセン	直流電源盤	予備	No. 2-1遠心濃縮機	No. 2-2遠心濃縮機	No. 2-3遠心濃縮機	No. 2-4遠心濃縮機	No. 1遠心濃縮機	No. 3遠心濃縮機	予備
負荷容量 () KVA	590.1	3.46		110kW	110kW	110kW	110kW	55kW	55kW	
参考ケーブルサイズ	150 ² -3C×2	3.5 ² -3C		150 ² -3C						
負荷No.	HC11	HD1								
盤No.										

負荷名称	照明分電盤	盤内照明	計装電源	主備工	主備工	建築付帯動力盤	作業用電源	建築付帯動力盤	予備
負荷容量 () KVA	20.04					34.05kW			
参考ケーブルサイズ	14 ² -3C	8 ² -3C	8 ² -2C			60 ² -3C	35 ² -3C		
負荷No.	LG-5	HT1	HT1			PG-3	HCB1 HCB2	PG-B1	
盤No.									

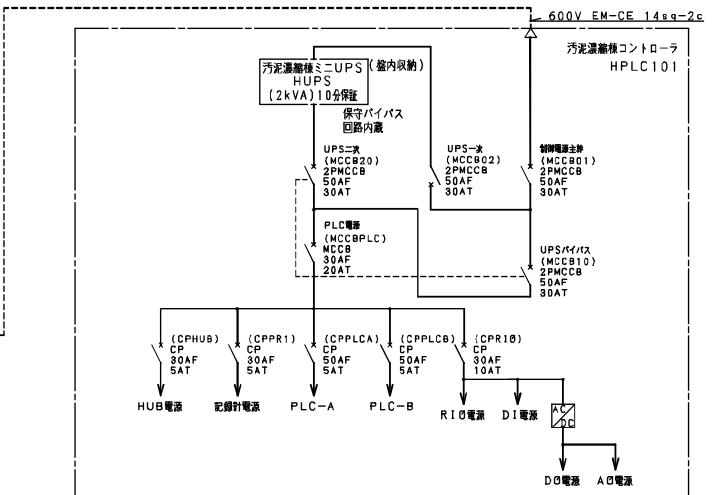

希釈水ポンプ動力制御盤の電源接続先



別紙4 責任分界点図(詳細)_電気

