


S=1/200

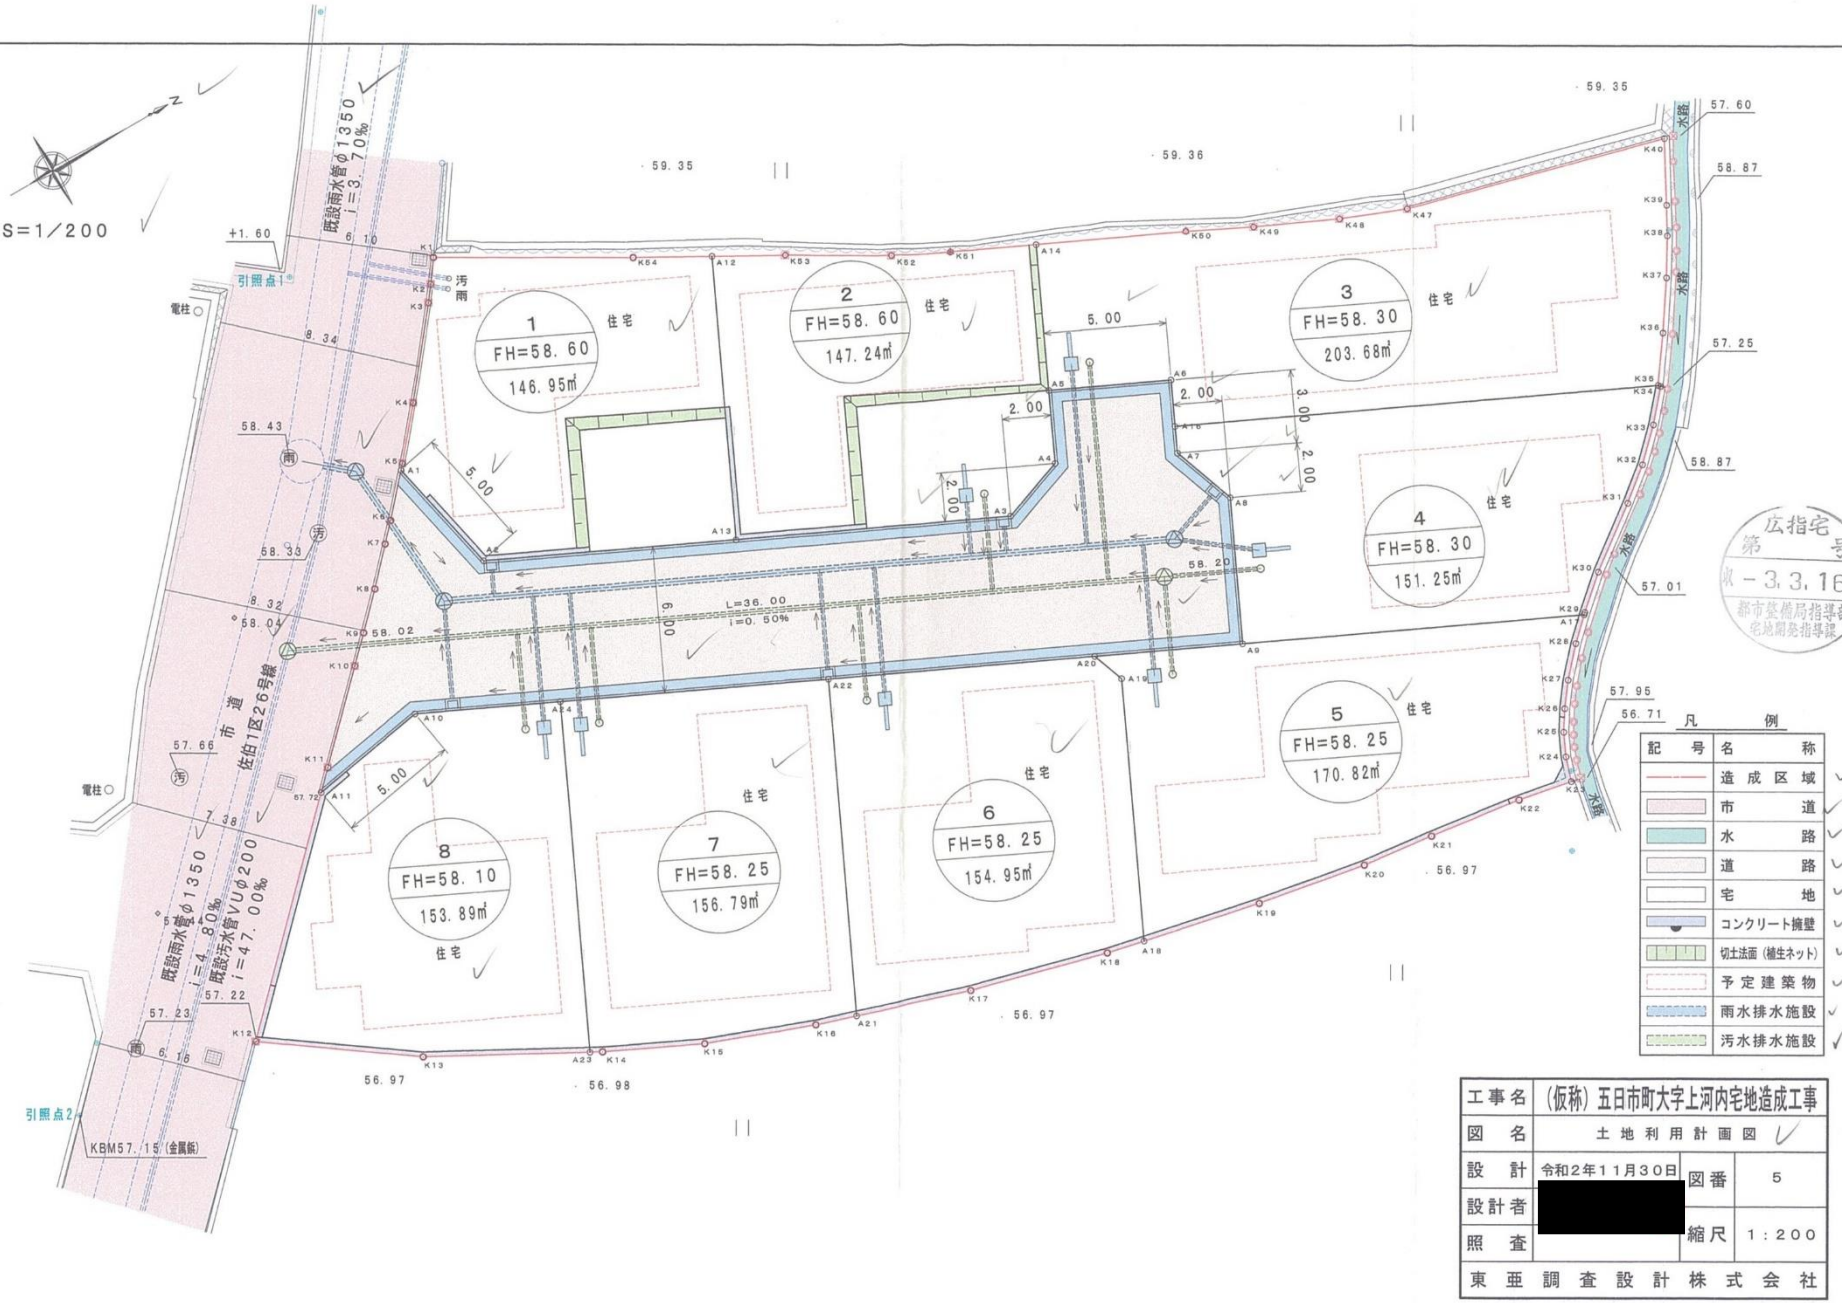

広指宅  
第 号  
収-3,3,16  
都市整備局指導部  
宅地開発指導課

凡 例

記号	名称	
[Pink area]	市道	✓
[Blue line]	水路	✓
[Grey line]	道路	✓
[White area]	宅地	✓
[Blue hatched area]	コンクリート擁壁	✓
[Green hatched area]	切土法面 (植生ネット)	✓
[Dashed line]	予定建築物	✓
[Blue dashed line]	雨水排水施設	✓
[Green dashed line]	汚水排水施設	✓

工事名	(仮称) 五日市町大字上河内宅地造成工事		
図名	土地利用計画図 ✓		
設計	令和2年11月30日	図番	5
設計者	[Redacted]	縮尺	1:200
照査			
東亜調査設計株式会社			